


# PHỤ LỤC II

## BẢN VẼ

1. Bản vẽ tổng mặt bằng sử dụng đất;
2. Bản đồ hiện trạng vị trí;
3. Bản vẽ quy hoạch tổng mặt bằng trệt;
4. Bản vẽ mặt bằng bố trí hạng mục công trình tầng 1;
5. Bản vẽ mặt bằng bố trí hạng mục công trình tầng 2;
6. Bản vẽ mặt bằng thoát nước mưa;
7. Bản vẽ mặt bằng thoát nước thải;
8. Bản vẽ hoàn công hệ thống xử lý nước thải công suất 50 m<sup>3</sup>/ngày.đêm;
9. Bản vẽ hoàn công hệ thống xử lý khí thải.



# BẢN ĐỒ QUY HOẠCH TỔNG MẶT BẰNG SỬ DỤNG ĐẤT TL: 1/500

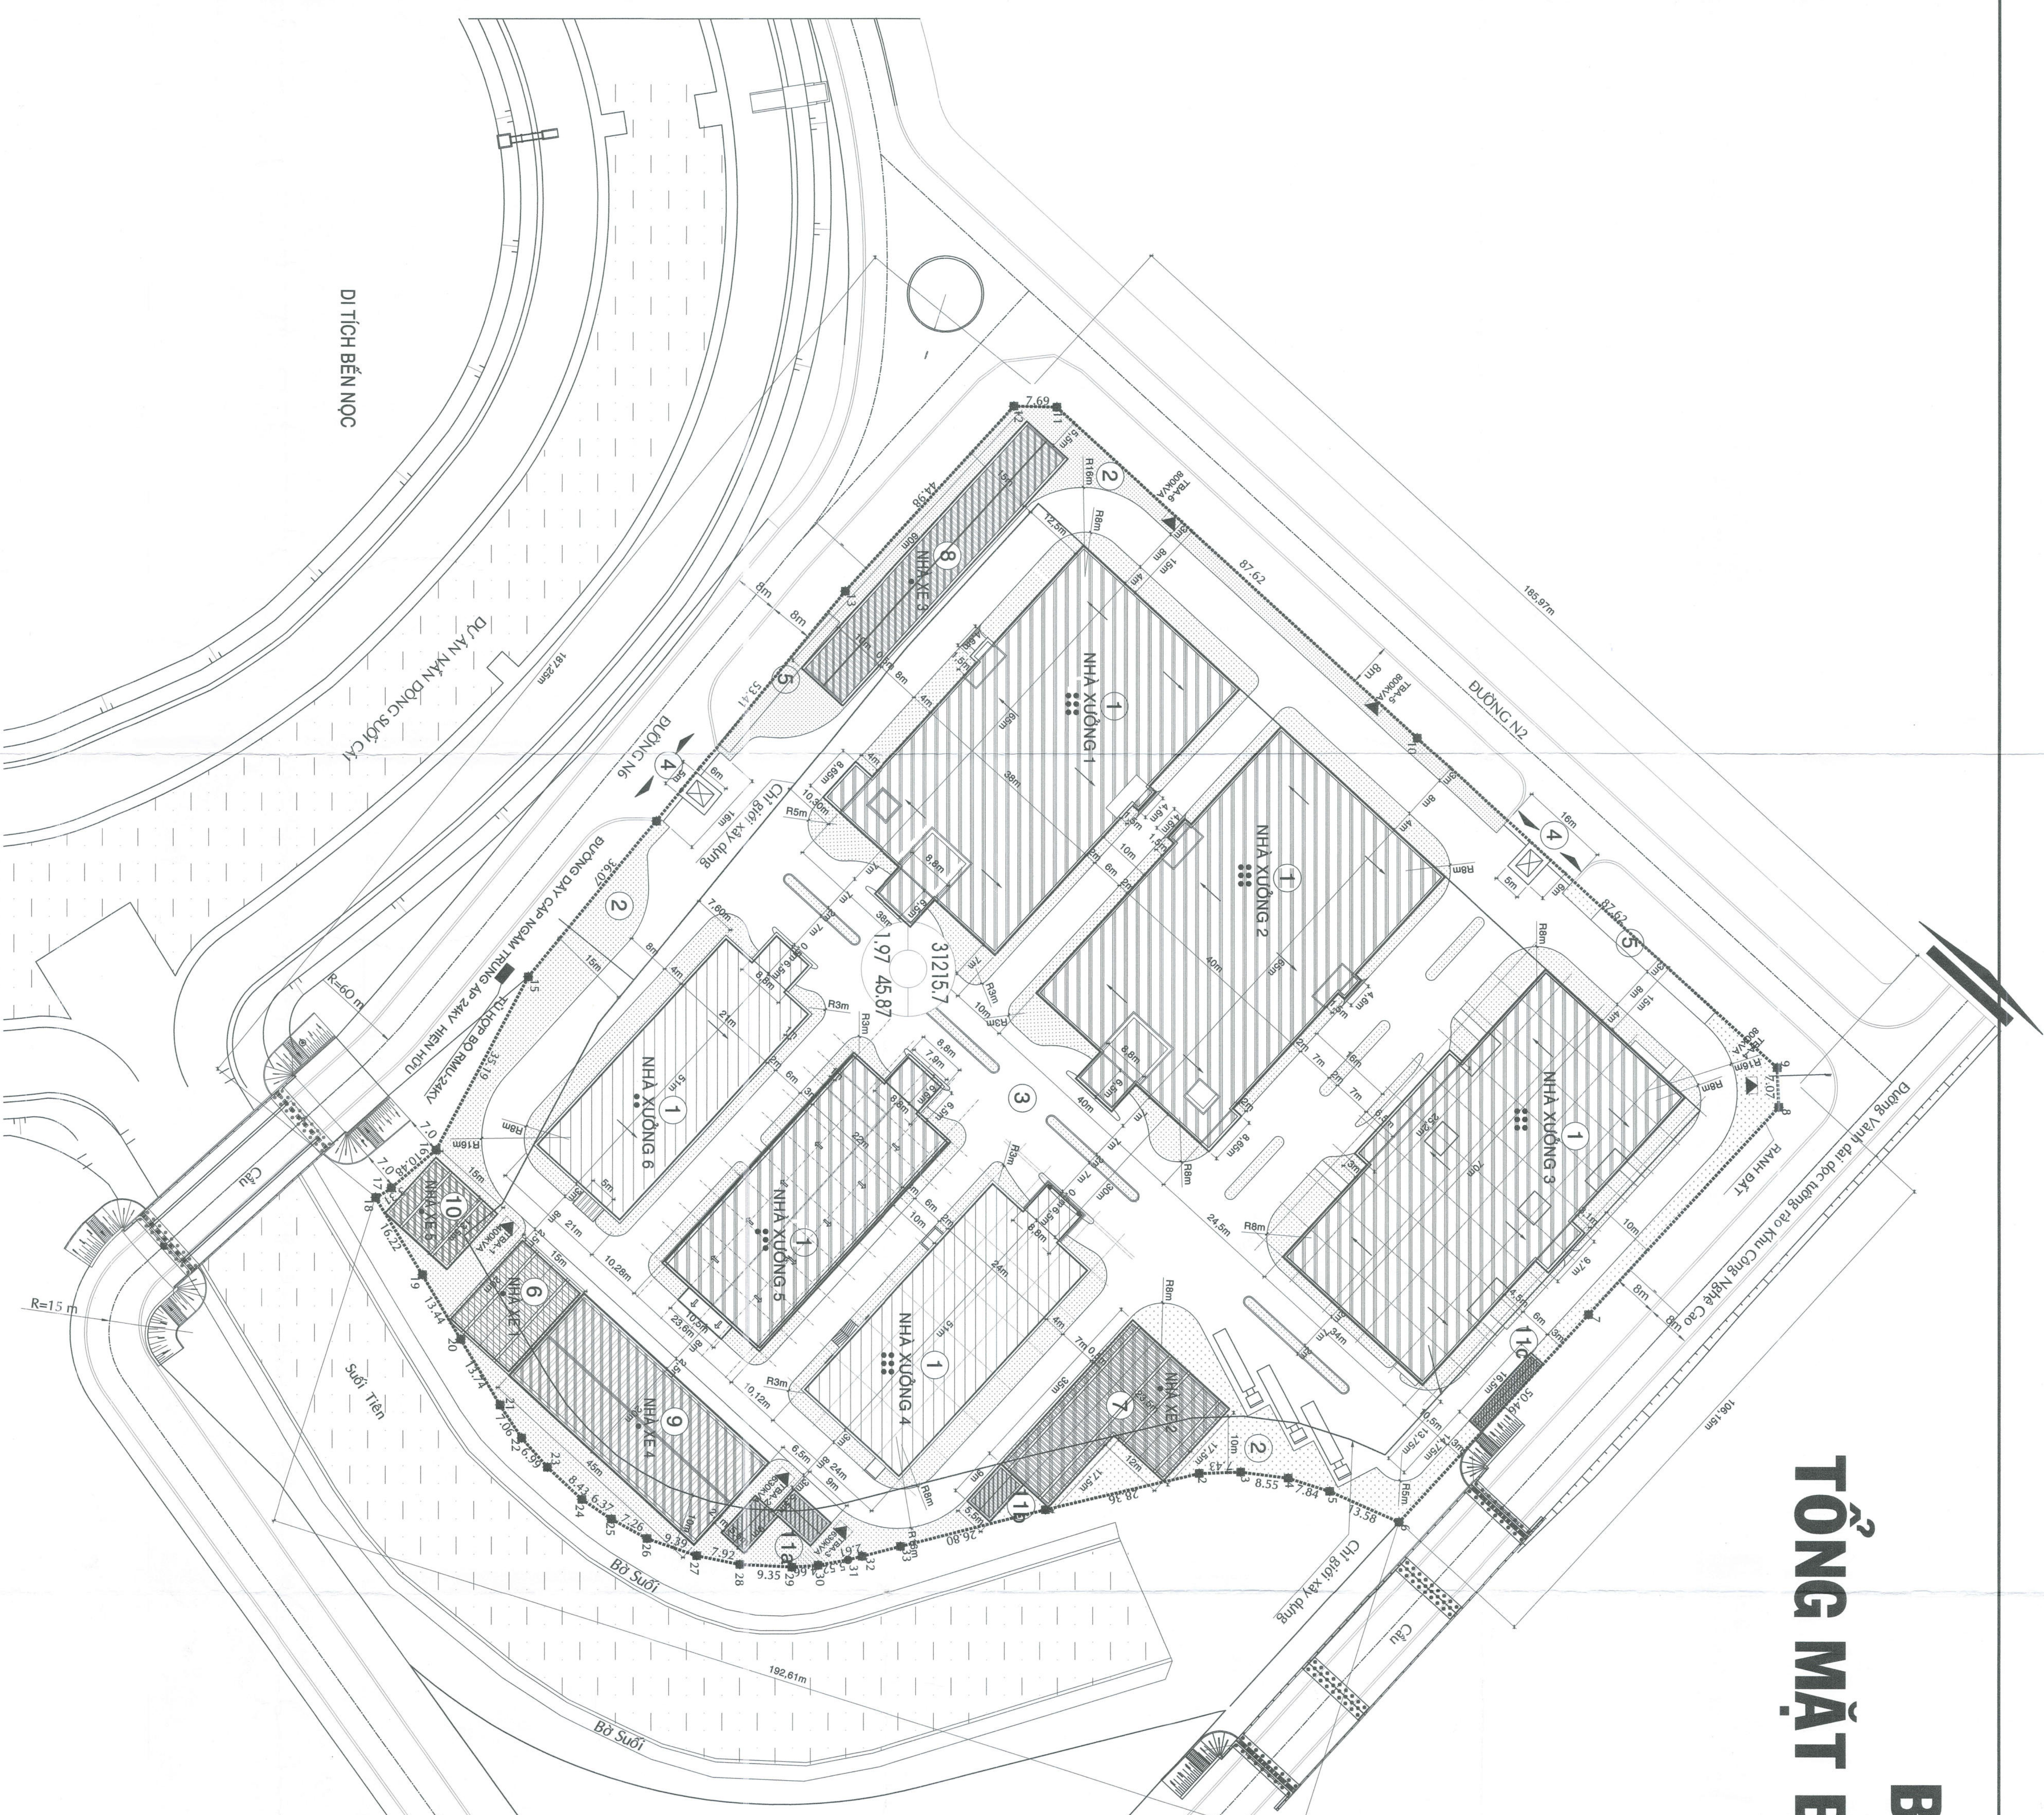

GHI CHÚ :

KÝ HIỆU

- 1 Khối nhà xưởng
  - 2 Sân vườn cây xanh
  - 3 Sân vườn nội bộ
  - 4 Nhà bảo vệ
  - 5 Biều tượng TĐ H-Tech
  - 6 Nhà xe số 1
  - 7 Nhà xe số 2
  - 8 Nhà xe số 3
  - 9 Nhà xe số 4
  - 10 Nhà xe số 5
  - 11a Nhà chứa rác số 1
  - 11b Nhà chứa rác số 2
  - 11c Nhà chứa rác số 3
- 1M Bùn
  - 2Ranh giới bất
  - 3Giới giới xây dựng
  - 4Bất cây xanh
  - 5Sân bãi, vườn nội bộ
  - 6Cồng trình không biều chính
  - 7Cồng trình xim biều chính
  - 8Mặt nước
  - 9Bất xe ngoài trời
  - 10HƯỚNG RA VÀO CỒNG
- 31215,7 ——— DIỆN TÍCH  
 197 45,87 ——— NHÀ XƯỞNG  
 ——— MẶT ĐỘ XÂY DỰNG  
 HỀ SỞ SỬ DỤNG ĐẤT

BẢNG CÂN BẰNG ĐẤT ĐẠI

STT	LOẠI ĐẤT	DIỆN TÍCH (M <sup>2</sup> TL: %)
1	DIỆN TÍCH XÂY DỰNG	14.319,21 45,87
2	DIỆN TÍCH CÂY XANH	6.807,81 21,81
3	DIỆN TÍCH GIAO THÔNG	10.088,68 32,32
<b>TỔNG</b>		<b>31.215,70 100,00</b>

BẢNG CÂN BẰNG CƠ CẤU SỬ DỤNG ĐẤT

STT	HẠNG MỨC CỒNG TRÌNH XÂY DỰNG	DIỆN TÍCH (M <sup>2</sup> )	DIỆN TÍCH CHIẾM ĐẤT (M <sup>2</sup> )	TỶ LỆ CHIẾM ĐẤT (%)	SỐ TẦNG	HỆ SỐ HSX	TỔNG DIỆN TÍCH XÂY DỰNG (M <sup>2</sup> )
1	BẤT XÂY DỰNG	14.005,35	14.319,21	45,87	6	0,6150	61.506,91
	NHÀ XƯỞNG 1	2.319,80	2.319,80	8,25	6	14,869 80	14.869,80
	NHÀ XƯỞNG 2	2.649,80	2.649,80	8,61	6	15,649 80	15.649,80
	NHÀ XƯỞNG 3	2.380,00	2.380,00	7,96	6	14,280 00	14.280,00
	NHÀ XƯỞNG 4	1.381,20	1.381,20	4,10	6	7,401 20	7.401,20
	NHÀ XƯỞNG 5	1.173,35	1.287,24	4,12	4	4,459 51	4.459,51
	NHÀ XƯỞNG 6	1.128,20	1.128,20	3,61	2	2,097 20	2.097,20
	NHÀ XE SỐ 1	300,00	300,00	0,96	1	3,000 00	3.000,00
	NHÀ XE SỐ 2	612,50	612,50	1,96	1	6,125 00	6,125 00
	NHÀ XE SỐ 3	600,00	600,00	1,92	1	6,000 00	6,000 00
	NHÀ XE SỐ 4	202,50	202,50	0,64	1	2,025 00	2,025 00
	NHÀ XE SỐ 5	39,50	39,50	0,12	1	0,395 00	0,395 00
	NHÀ CHỨA RÁC SỐ 1	49,50	49,50	0,16	1	0,495 00	0,495 00
	NHÀ CHỨA RÁC SỐ 2	49,50	49,50	0,16	1	0,495 00	0,495 00
	NHÀ BẢO VỆ	60,00	60,00	0,19	1	0,600 00	0,600 00
2	BẤT CÂY XANH	6.807,81	6.807,81	21,81			
3	BẤT GIAO THÔNG	10.088,68	10.088,68	32,32			
<b>TỔNG DIỆN TÍCH CHIẾM ĐẤT</b>		<b>31.215,70</b>	<b>31.215,70</b>	<b>100,00</b>			

BẢNG SO SÁNH SỐ LIỆU GIỮA QH ĐIỀU CHỈNH VÀ QH ĐÃ DUYỆT

TT	NỘI DUNG	QH ĐIỀU CHỈNH (SỐ QH ĐIỀU CHỈNH MỚI)				QH ĐÃ DUYỆT (SỐ QH ĐIỀU CHỈNH CŨ)				GHI CHÚ
		DTXD (m <sup>2</sup> )	DT (m <sup>2</sup> )	TỶ LỆ (%)	SỐ TẦNG	DTXD (m <sup>2</sup> )	DT (m <sup>2</sup> )	TỶ LỆ (%)	SỐ TẦNG	
<b>1. HỆ SỬ DỤNG ĐẤT</b>										
<b>2. DIỆN TÍCH GIAO THÔNG</b>										
<b>3. BẤT CÂY XANH</b>										
<b>TỔNG</b>		<b>14.005,35</b>	<b>14.319,21</b>	<b>45,87</b>		<b>14.005,35</b>	<b>14.319,21</b>	<b>45,87</b>		
<b>TỔNG DT GIAO THÔNG</b>		<b>10.088,68</b>	<b>10.088,68</b>	<b>32,32</b>		<b>10.088,68</b>	<b>10.088,68</b>	<b>32,32</b>		
<b>TỔNG DT CHIẾM ĐẤT</b>		<b>31.215,70</b>	<b>31.215,70</b>	<b>100,00</b>		<b>31.215,70</b>	<b>31.215,70</b>	<b>100,00</b>		

KẾ HOẠCH TỔNG MẶT BẰNG KHU NHÀ XƯỞNG XÂY DỰNG SẴN  
 BÀN ĐỒ QUY HOẠCH TẦNG MẶT BẰNG SỬ DỤNG ĐẤT

TỶ LỆ XÍCH: 0 5 10 20 M

**GHI CHÚ:**

CHỦ ĐẦU TƯ: CÔNG TY TNHH TƯ VẤN KỸ THUẬT TĐ H-TECH  
 ĐƠN VỊ THIẾT KẾ: KINH DOANH VÀ CÔNG NGHỆ CÔNG TRÌNH ARCHITECTURE

NGÀY: 20/05/2017


# BẢN ĐỒ HIỆN TRẠNG VỊ TRÍ TL:1/500

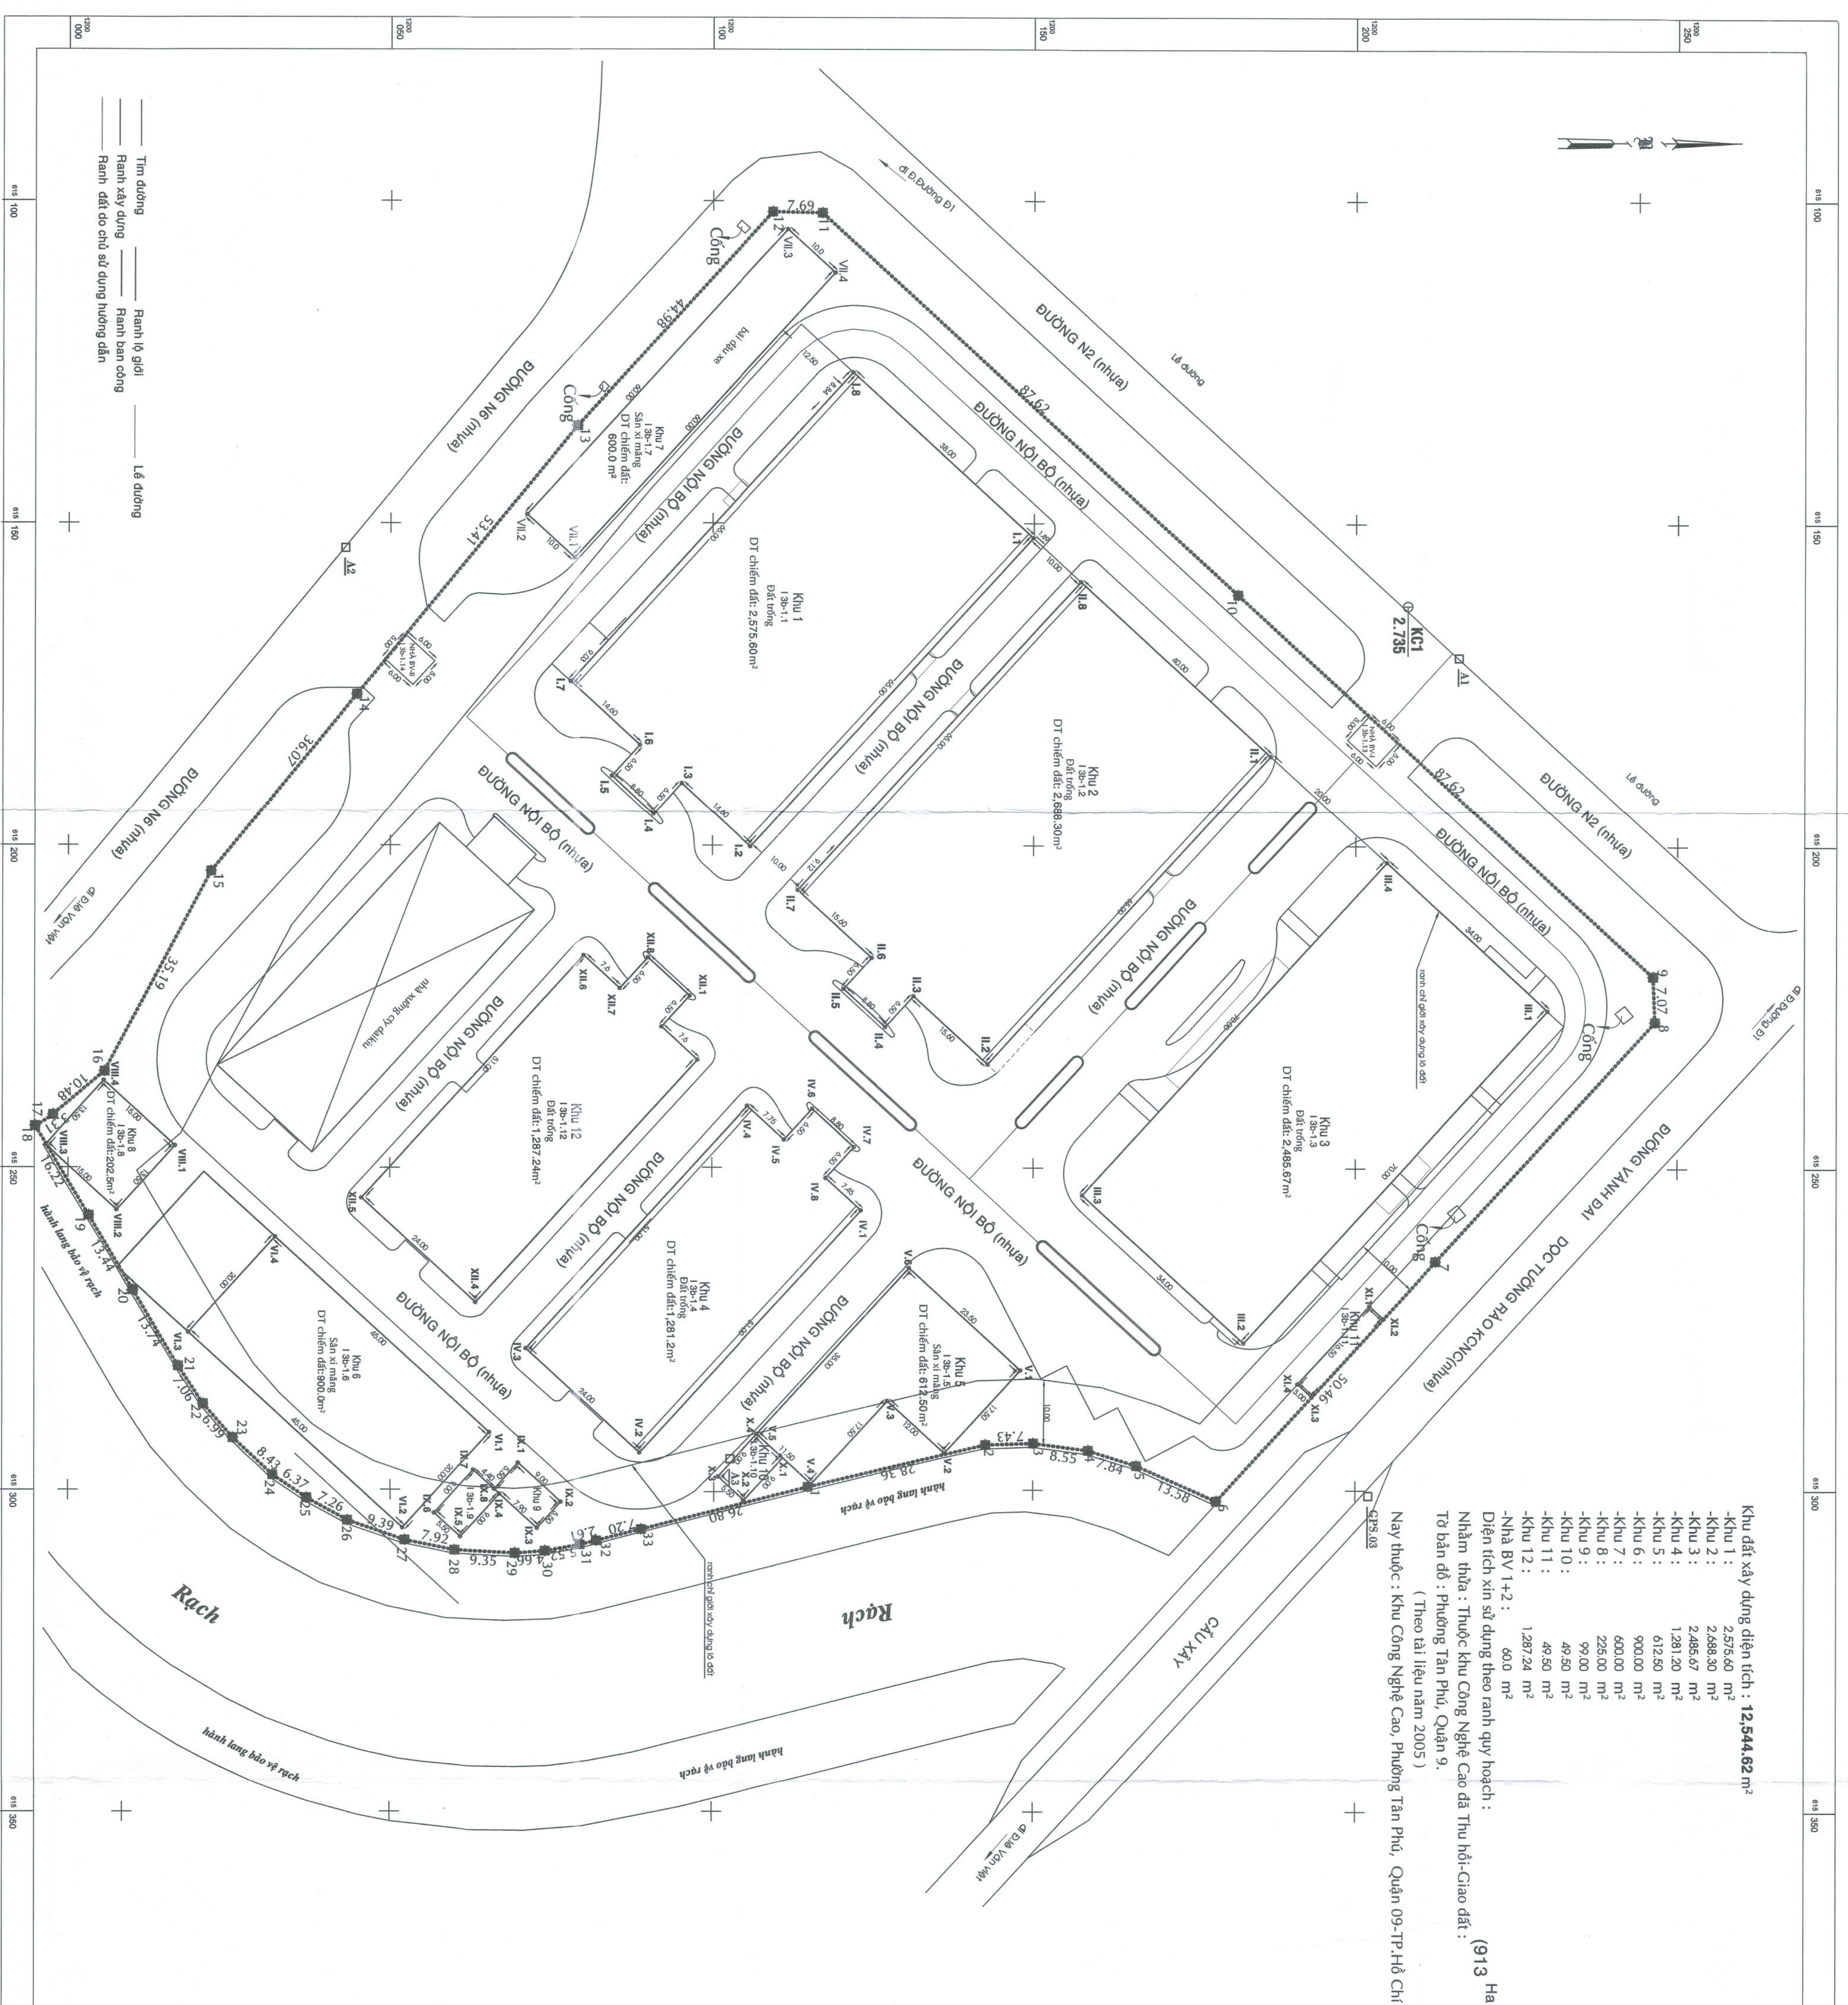

Khu đất xây dựng diện tích: 12.544,82 m<sup>2</sup>

- Khu 1: 2.575,60 m<sup>2</sup>
  - Khu 2: 2.688,30 m<sup>2</sup>
  - Khu 3: 2.811,20 m<sup>2</sup>
  - Khu 4: 1.281,20 m<sup>2</sup>
  - Khu 5: 612,50 m<sup>2</sup>
  - Khu 6: 900,00 m<sup>2</sup>
  - Khu 7: 400,00 m<sup>2</sup>
  - Khu 8: 225,00 m<sup>2</sup>
  - Khu 9: 99,00 m<sup>2</sup>
  - Khu 10: 46,50 m<sup>2</sup>
  - Khu 11: 1.297,24 m<sup>2</sup>
  - Khu 12: 40,00 m<sup>2</sup>
- Nay thuộc: Khu Công Nghiệp Cao, Phường Tân Phú, Quận 09-TP.Hồ Chí Minh
- Nhiệm vụ: Thi công Công Nghiệp Cao đa Thuộc-Cao cấp: (913 Ha-16.39 CNC)
- Tổ Ban dự: Phường Tân Phú, Quận 9.
- (Theo tài liệu năm 2005)
- Điện tích xin sử dụng theo ranh quy hoạch:

**BẢNG LIỆT KÊ TOẠ ĐỘ GÓC BÊN KHU 1**

Số hiệu điểm	X (m)	Y (m)	Cạnh
I.1	615152,23	1200149,88	65,00
I.2	615200,17	1200105,98	14,60
I.3	615190,31	120095,21	6,50
I.4	615193,10	120095,82	8,80
I.5	615189,16	120084,33	6,50
I.6	615184,37	120088,72	14,60
I.7	615163,57	1200172,88	65,00
I.8	615125,23	1200192,88	38,00

**BẢNG LIỆT KÊ TOẠ ĐỘ GÓC BÊN KHU 2**

Số hiệu điểm	X (m)	Y (m)	Cạnh
II.1	615185,10	1200186,751	65,00
II.2	615233,94	1200142,86	15,60
II.3	615222,40	1200131,35	6,50
II.4	615228,20	1200126,96	8,80
II.5	615222,25	1200120,47	6,50
II.6	615217,46	1200124,86	15,60
II.7	615208,52	1200119,58	65,00
II.8	615195,10	1200186,75	40,00

**BẢNG LIỆT KÊ TOẠ ĐỘ GÓC BÊN KHU 3**

Số hiệu điểm	X (m)	Y (m)	Cạnh
III.1	615227,18	1200231,73	70,00
III.2	615278,89	1200184,46	41,00
III.3	615251,12	1200154,22	70,00
III.4	615199,49	1200201,49	41,00
III.5	615227,18	1200231,73	70,00

**BẢNG LIỆT KÊ TOẠ ĐỘ GÓC BÊN KHU 4**

Số hiệu điểm	X (m)	Y (m)	Cạnh
IV.1	615256,65	1200123,24	51,00
IV.2	615294,26	1200088,79	24,00
IV.3	615278,89	1200071,09	51,00
IV.4	615240,44	1200105,53	17,50
IV.5	615245,67	1200111,25	11,50
IV.6	615240,87	1200115,68	8,80
IV.7	615246,82	1200122,13	6,50
IV.8	615251,61	1200117,74	7,45
IV.9	615256,65	1200123,24	51,00

**BẢNG LIỆT KÊ TOẠ ĐỘ GÓC BÊN KHU 5**

Số hiệu điểm	X (m)	Y (m)	Cạnh
V.1	615281,38	1200148,03	17,50
V.2	615294,29	1200136,22	12,00
V.3	615286,19	1200127,27	17,50
V.4	615299,09	1200115,55	11,50
V.5	615291,33	1200107,06	33,00
V.6	615285,32	1200130,70	23,50
V.7	615281,38	1200148,03	17,50

**BẢNG CHỈ DẪN KHU (Theo tài liệu năm 2005)**

Số thửa phân lô	Thửa phân lô	DIỆN TÍCH (Cm <sup>2</sup> )
1/38-1	1/38-1	2677,2
1/38-1.2	1/38-1.2	2687,2
1/38-1.3	1/38-1.3	2687,2
1/38-1.4	1/38-1.4	2687,2
1/38-1.5	1/38-1.5	384,0
1/38-1.6	1/38-1.6	384,0
1/38-1.7	1/38-1.7	400,0
1/38-1.8	1/38-1.8	400,0
1/38-1.9	1/38-1.9	300,0
TỔNG CỘNG		19.848,0 m <sup>2</sup>

**BẢNG LIỆT KÊ TOẠ ĐỘ GÓC BÊN KHU 6**

Số hiệu điểm	X (m)	Y (m)	Cạnh
VI.1	615291,15	1200065,37	20,00
VI.2	615295,90	1200051,67	45,00
VI.3	615275,52	1200018,68	20,00
VI.4	615260,76	1200032,19	45,00
VI.5	615291,15	1200065,37	20,00

**BẢNG LIỆT KÊ TOẠ ĐỘ GÓC BÊN KHU 7**

Số hiệu điểm	X (m)	Y (m)	Cạnh
VII.1	615155,37	1200078,53	10,0
VII.2	615148,61	1200067,84	60,00
VII.3	615104,37	1200111,67	10,0
VII.4	615111,12	1200119,64	60,00
VII.5	615155,37	1200078,53	10,0

**BẢNG LIỆT KÊ TOẠ ĐỘ GÓC BÊN KHU 8**

Số hiệu điểm	X (m)	Y (m)	Cạnh
VIII.1	615246,60	1200016,63	16,0
VIII.2	615256,58	1200007,54	15,0
VIII.3	615246,48	1199996,45	15,0
VIII.4	615236,50	1200005,54	15,0
VIII.5	615246,60	1200016,63	16,0

**BẢNG LIỆT KÊ TOẠ ĐỘ GÓC BÊN KHU 9**


Số hiệu điểm	X (m)	Y (m)	Cạnh
IX.1	615295,80	1200069,93	9,00
IX.2	615291,86	1200076,99	5,50
IX.3	615305,93	1200072,89	7,90
IX.4	615300,61	1200089,04	9,00
IX.5	615307,28	1200069,92	5,50
IX.6	615303,56	1200066,02	9,00
IX.7	615296,40	1200062,98	4,40
IX.8	615295,80	1200069,93	9,00
IX.9	615295,80	1200069,93	9,00

**BẢNG LIỆT KÊ TOẠ ĐỘ GÓC BÊN KHU 10**

Số hiệu điểm	X (m)	Y (m)	Cạnh
X.1	615295,80	1200069,93	9,00
X.2	615301,64	1200111,12	9,00
X.3	615297,97	1200100,98	5,00
X.4	615291,33	1200107,06	9,00
X.5	615295,80	1200069,93	9,00

**BẢNG LIỆT KÊ TOẠ ĐỘ GÓC BÊN KHU 11**


Số hiệu điểm	X (m)	Y (m)	Cạnh
XI.1	615271,28	1200202,15	3,00
XI.2	615273,61	1200204,46	14,50
XI.3	615265,46	1200193,21	3,00
XI.4	615263,46	1200191,00	16,50
XI.5	615271,28	1200202,15	3,00

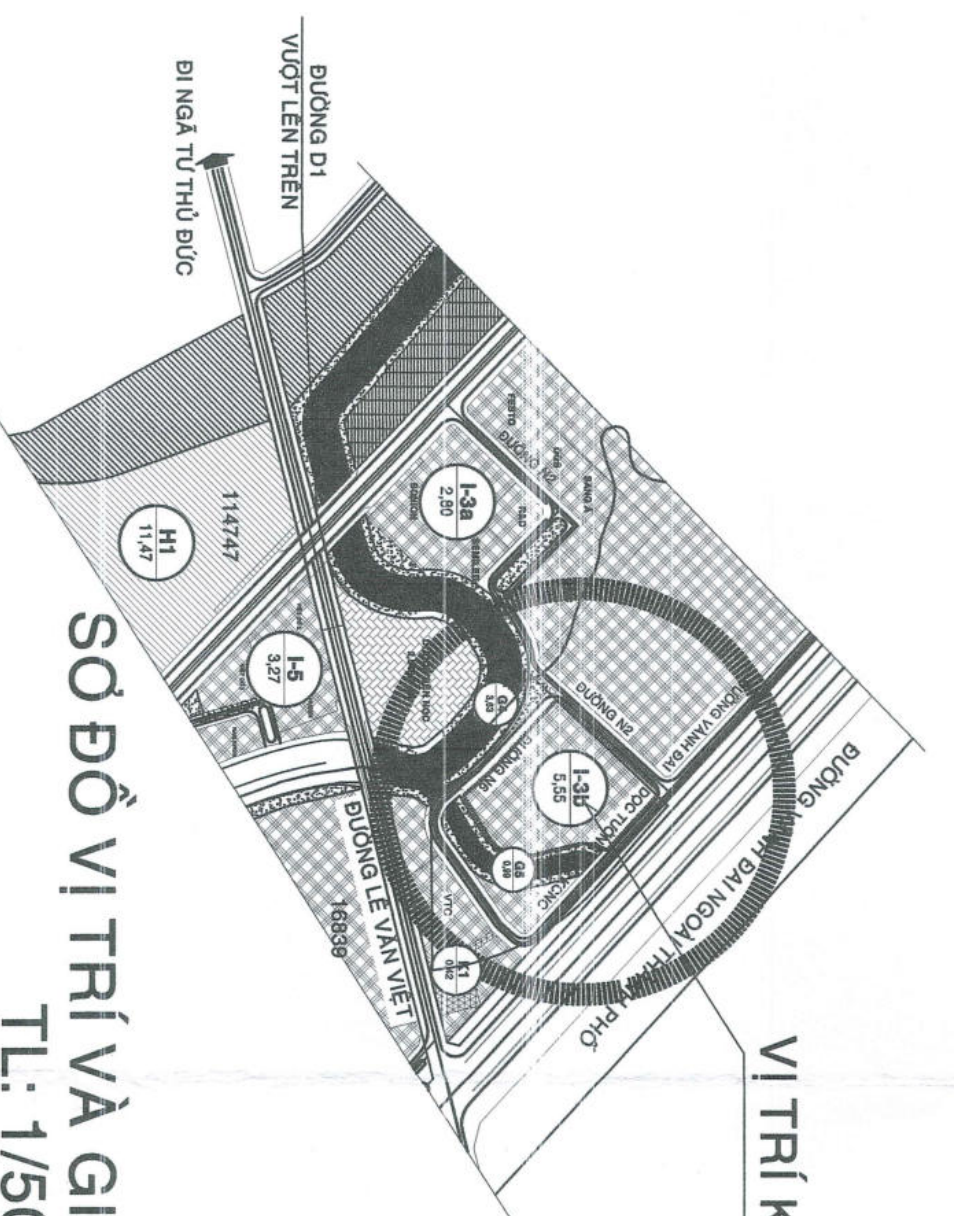

SƠ ĐỒ VỊ TRÍ VÀ GIỚI HẠN KHU ĐẤT  
T.L: 1/5000

VỊ TRÍ KHU ĐẤT XÂY DỰNG

SƠ ĐỒ CHỈ DẪN  

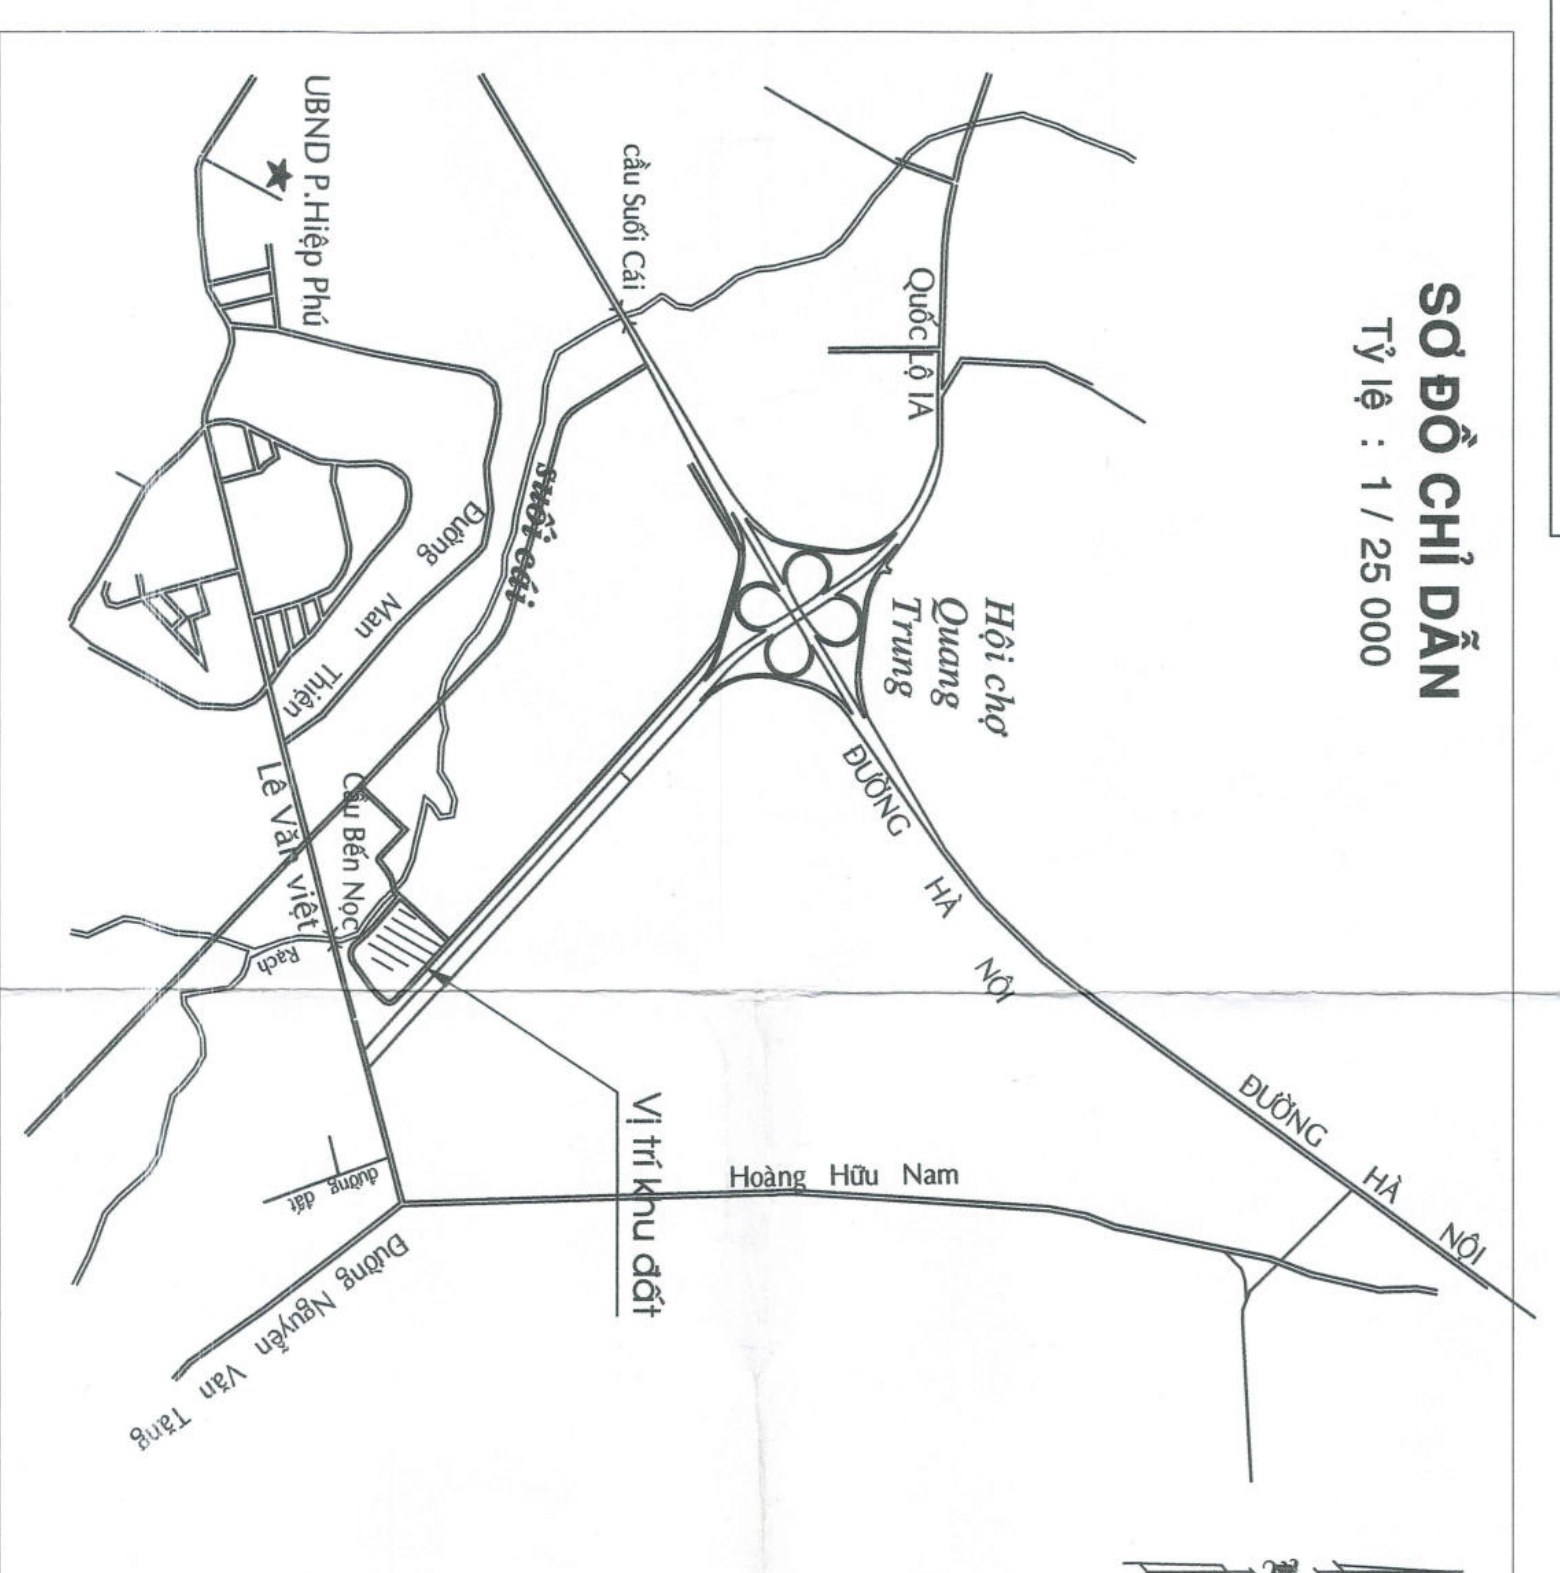


KÝ HIỆU

Ranh giới đất

KC1 @ 2.735  
KC @ 4.847


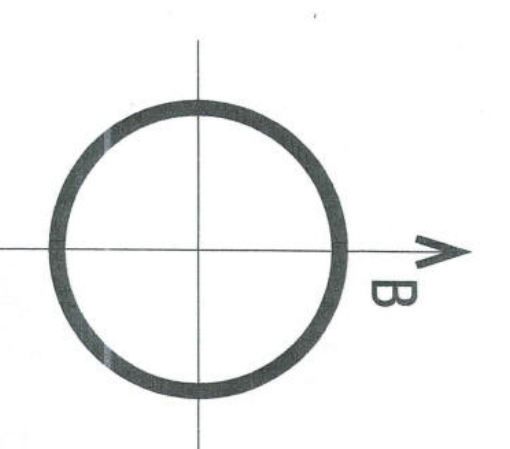

GHI CHÚ:

TỶ LỆ XÍCH: 0 5 10 20 M

**CÔNG TY TNHH MTVT PHÁT TRIỂN CÔNG NGHỆ CAO TP.HCM**



# BẢN ĐỒ QUY HOẠCH TỔNG MẶT BẰNG TRỆT TL: 1/500

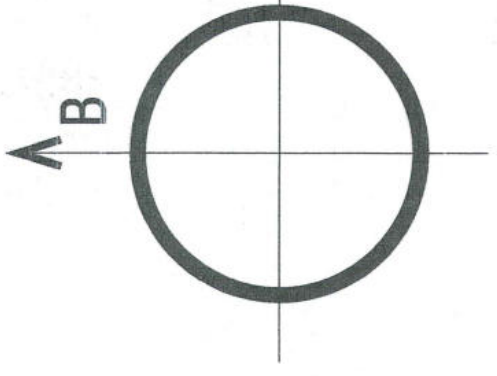


## GHI CHÚ:

- 1 KHỐI NHÀ XƯỞNG
- 2 CẢNH QUAN CÂY XANH
- 3 SÂN ĐƯỜNG NỘI BỘ
- 4 NHÀ BẢO VỆ
- 5 BIỂU TƯỢNG TLD HI-TECH
- 6 NHÀ XE SỐ 1
- 7 NHÀ XE SỐ 2
- 8 NHÀ XE SỐ 3
- 9 NHÀ XE SỐ 4
- 10 NHÀ XE SỐ 5
- 11a NHÀ CHỨA RÁC SỐ 1
- 11b NHÀ CHỨA RÁC SỐ 2
- 11c NHÀ CHỨA RÁC SỐ 3

## KÝ HIỆU

- TIM ĐƯỜNG
- RANH GIỚI ĐẤT
- CHỈ GIỚI XÂY DỰNG
- ĐẤT CÂY XANH
- SÂN BÃI, ĐƯỜNG NỘI BỘ
- CÔNG TRÌNH KHÔNG BIỂU CHỈNH
- CÔNG TRÌNH XIN BIỂU CHỈNH
- MẶT NƯỚC
- HƯỚNG RA VÀO CÔNG

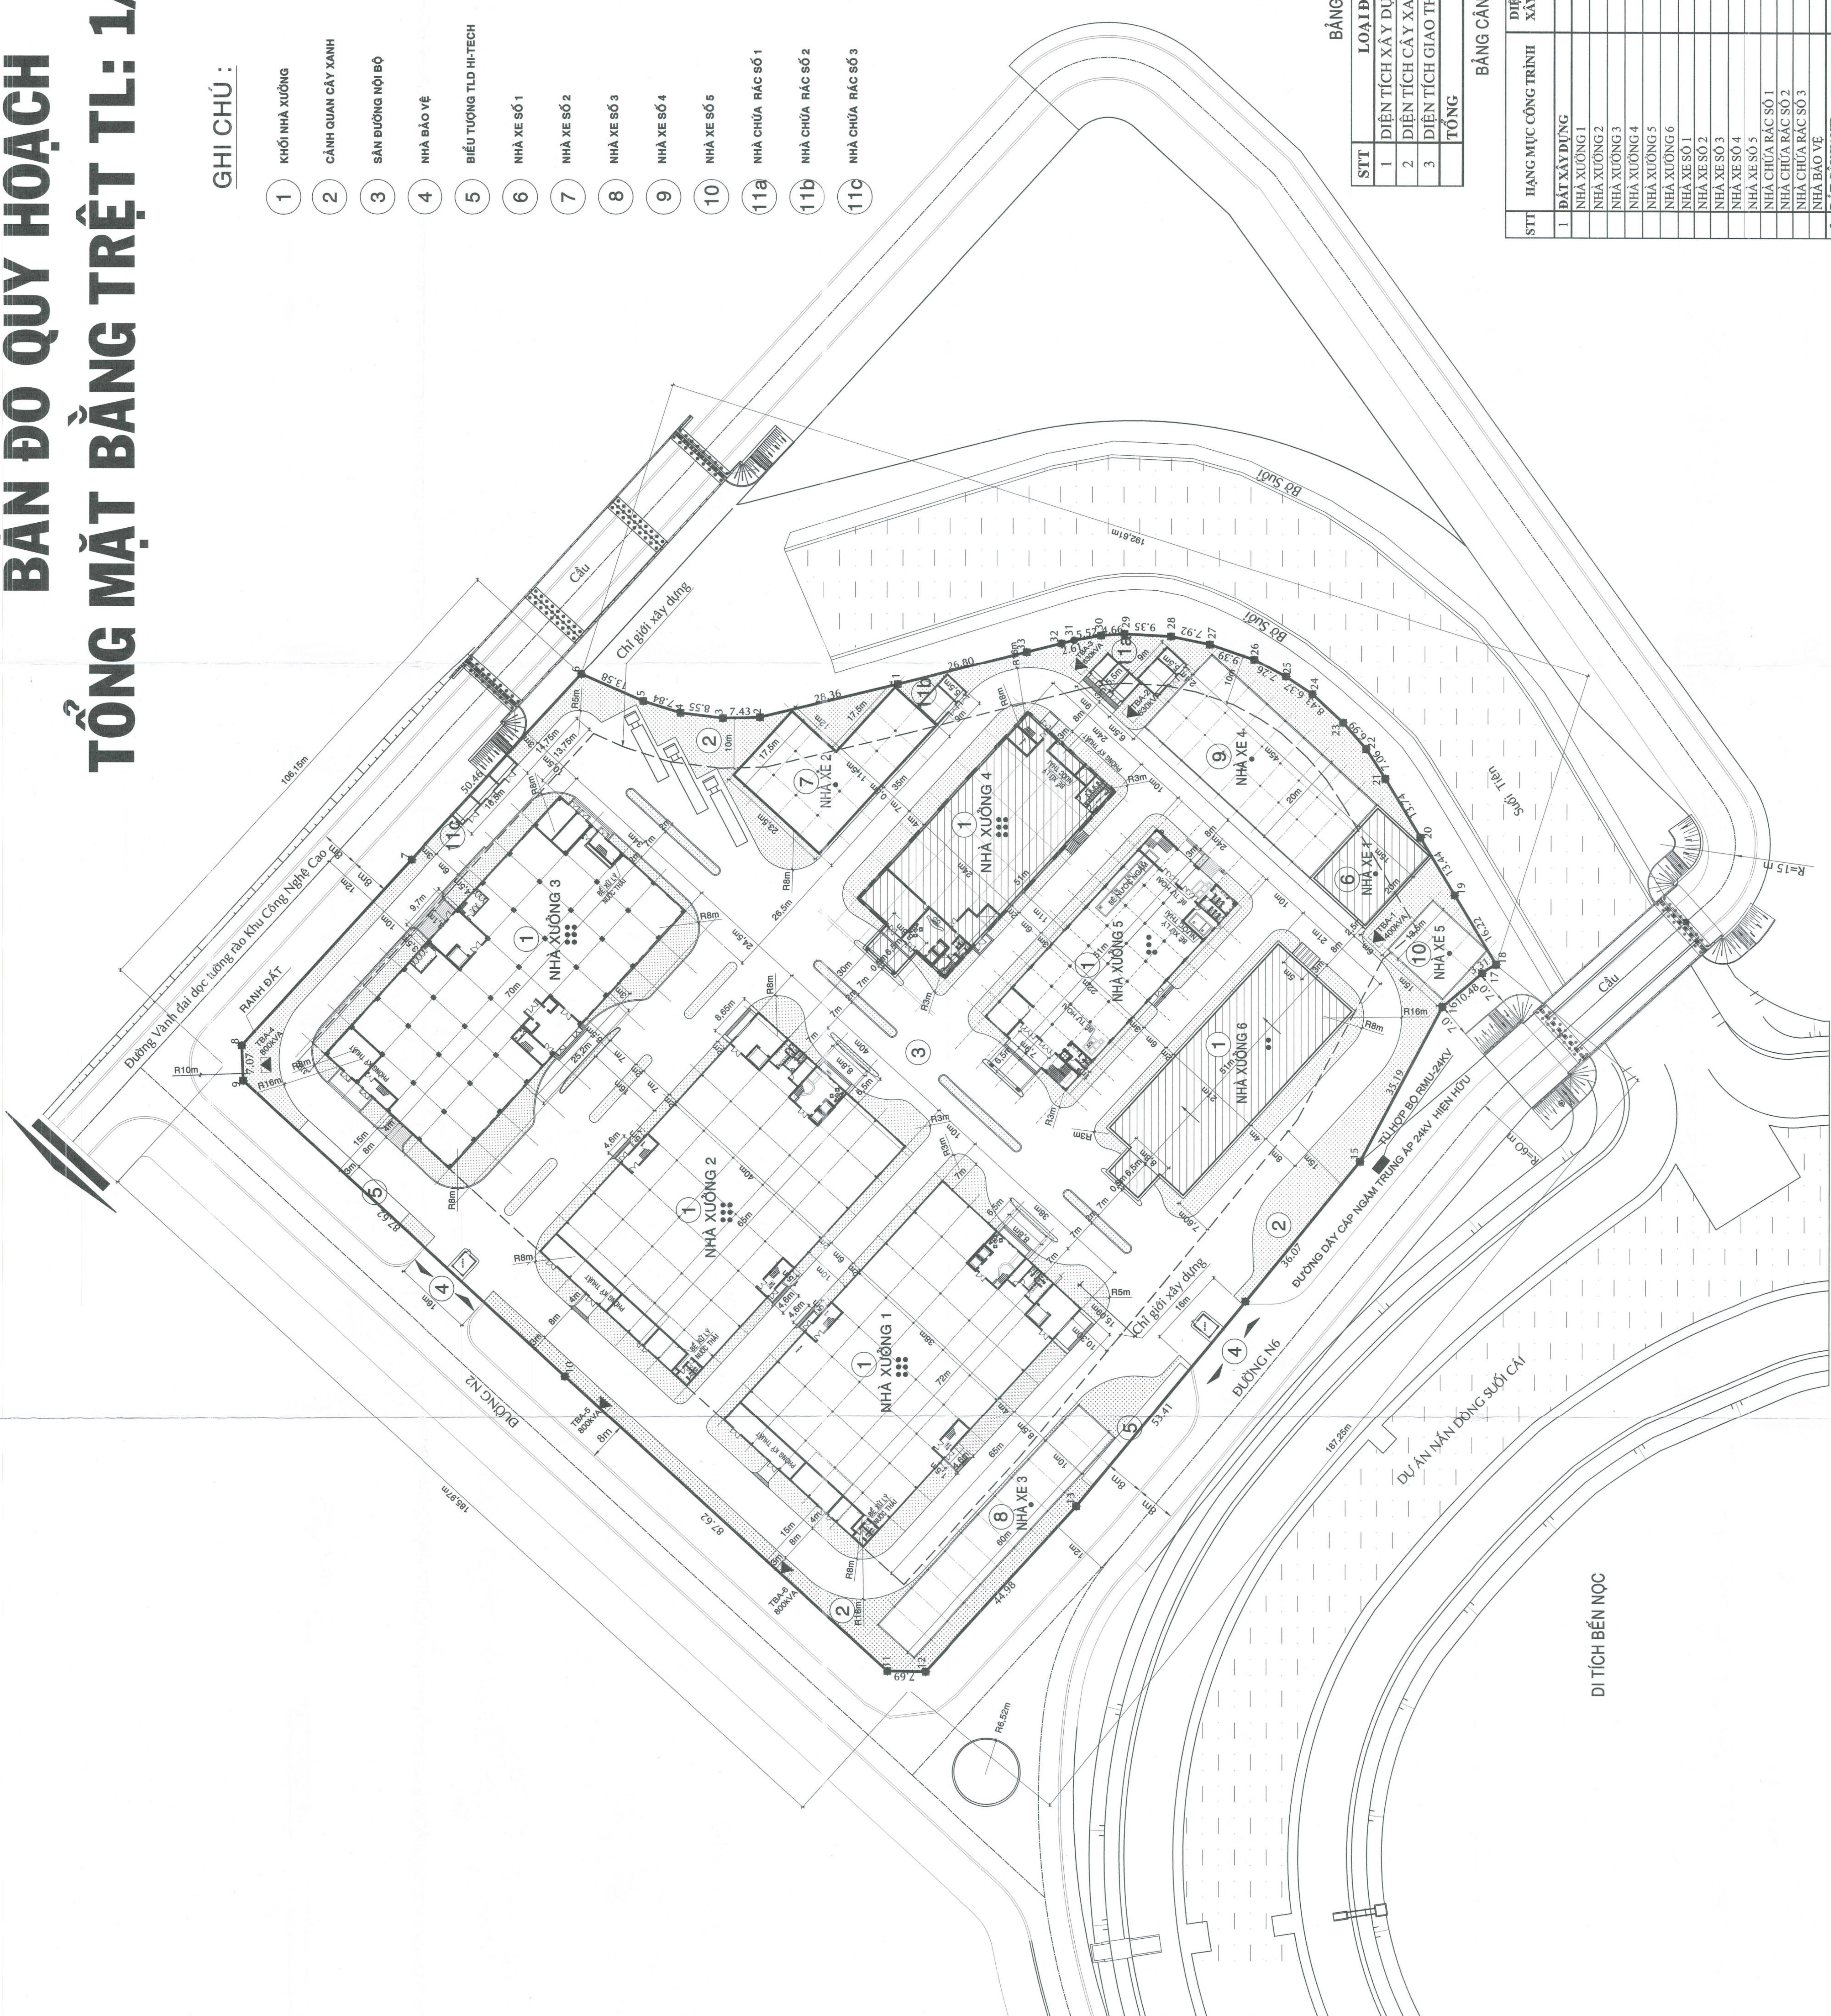

BẢNG CÂN BẰNG ĐẤT ĐẠI

STT	LOẠI ĐẤT	DIỆN TÍCH (M <sup>2</sup> )	TỶ LỆ (%)
1	DIỆN TÍCH XÂY DỰNG	14.319,21	45,87
2	DIỆN TÍCH CÂY XANH	6.807,81	21,81
3	DIỆN TÍCH GIAO THÔNG	10.088,68	32,32
<b>TỔNG</b>		<b>31.215,70</b>	<b>100,00</b>

BẢNG CÂN BẰNG CƠ CẤU SỬ DỤNG ĐẤT

STT	HẠNG MỤC CÔNG TRÌNH	DIỆN TÍCH XÂY DỰNG (m <sup>2</sup> )	DIỆN TÍCH CHÈM ĐẤT (m <sup>2</sup> )	TỶ LỆ (%)	SỐ TẦNG	TỔNG DIỆN TÍCH SÀN XD (m <sup>2</sup> )
1	ĐẤT XÂY DỰNG	14.005,38	14.319,21	45,87	6	61.650,51
	NHÀ XƯỞNG 1	2.519,80	2.575,60	8,25	6	14.869,80
	NHÀ XƯỞNG 2	2.649,80	2.688,30	8,61	6	15.649,80
	NHÀ XƯỞNG 3	2.380,00	2.485,67	7,96	6	14.280,00
	NHÀ XƯỞNG 4	1.281,20	1.281,20	4,10	6	7.401,20
	NHÀ XƯỞNG 5	1.173,35	1.287,24	4,12	4	4.459,51
	NHÀ XƯỞNG 6	1.128,20	1.128,20	3,61	2	2.097,20
	NHÀ XE SỐ 1	300,00	300,00	0,96	1	300,00
	NHÀ XE SỐ 2	612,50	612,50	1,92	1	612,50
	NHÀ XE SỐ 3	600,00	600,00	1,92	1	600,00
	NHÀ XE SỐ 4	900,00	900,00	2,88	1	900,00
	NHÀ XE SỐ 5	202,50	202,50	0,65	1	202,50
	NHÀ CHỨA RÁC SỐ 1	99,00	99,00	0,31	1	99,00
	NHÀ CHỨA RÁC SỐ 2	49,50	49,50	0,16	1	49,50
	NHÀ CHỨA RÁC SỐ 3	49,50	49,50	0,16	1	49,50
	NHÀ BẢO VỆ	60,00	60,00	0,19	1	60,00
2	ĐẤT CÂY XANH	6.807,81	6.807,81	21,81		
3	ĐẤT GIAO THÔNG	10.088,68	10.088,68	32,32		
<b>TỔNG ĐẤT SỬ DỤNG ĐẤT</b>		<b>31.215,70</b>	<b>100,00</b>	<b>1,97</b>		

DI TÍCH BẾN NÓC

 TÊN BẢN VẼ: BẢN ĐỒ QUY HOẠCH TỔNG THỂ TRỆT

BẢN VẼ: 01-00/00  
 GHEP: A0  
 TỶ LỆ: 1/500  
 NGÀY: 20/05/2017


THẺ HIỆN: KTS. DƯƠNG NHẬT QUANG  
 THIẾT YẾ: KTS. PHẠM THỊ THOA  
 CHỦ NHIỆM: KTS. PHẠM THỊ THOA  
 TRƯỞNG PHÒNG: NGUYỄN HỒNG PHÚC  
 QL KỸ THUẬT: NGUYỄN HỒNG PHÚC  
 PHÓ TỔNG GIÁM ĐỐC: NGUYỄN HỒNG PHÚC

KS. NGUYỄN VĂN SƠN  
**CÔNG TY CỔ PHẦN XÂY DỰNG PHÚC THÀNH**  
 11 Nguyễn Văn Sơn, Quận 7, TP.HCM  
 08 54318330  
 08 54318331  
 www.pctn.com.vn  
 0303 915482

# MẶT BẰNG TẦNG 1


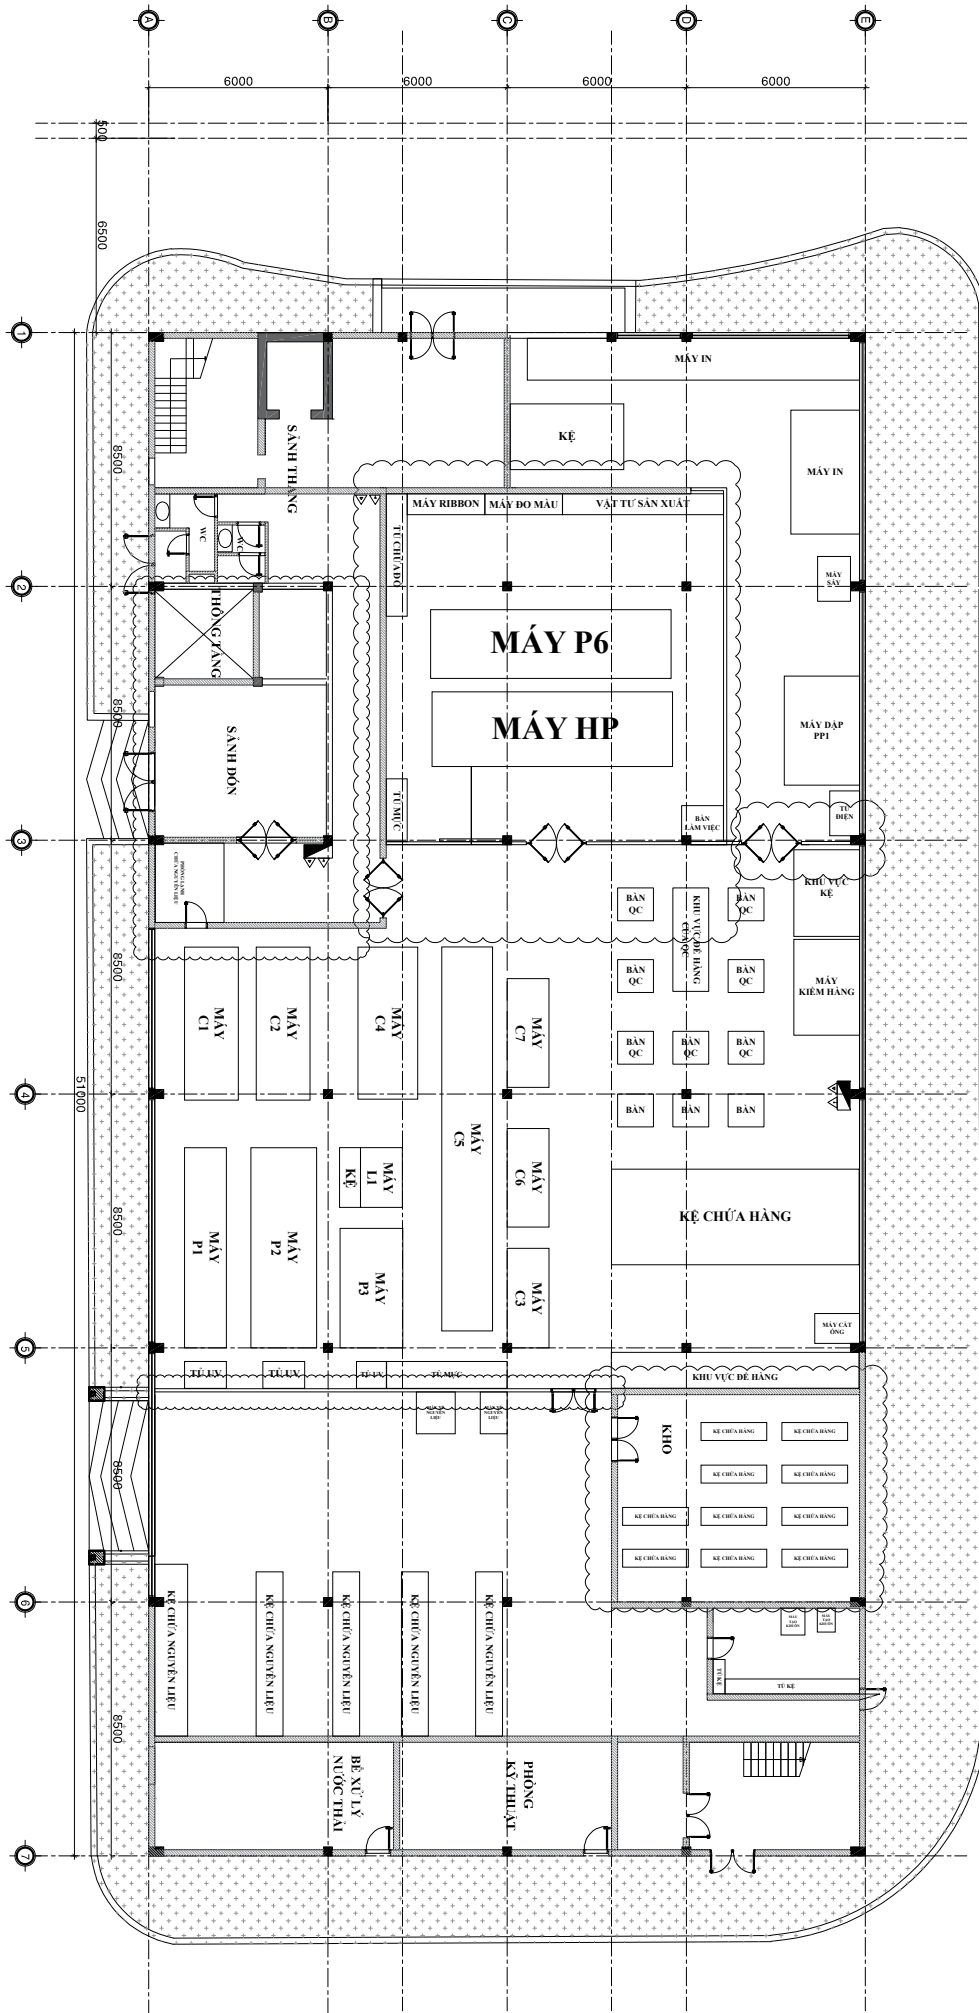


# MẶT BẰNG TẦNG 2

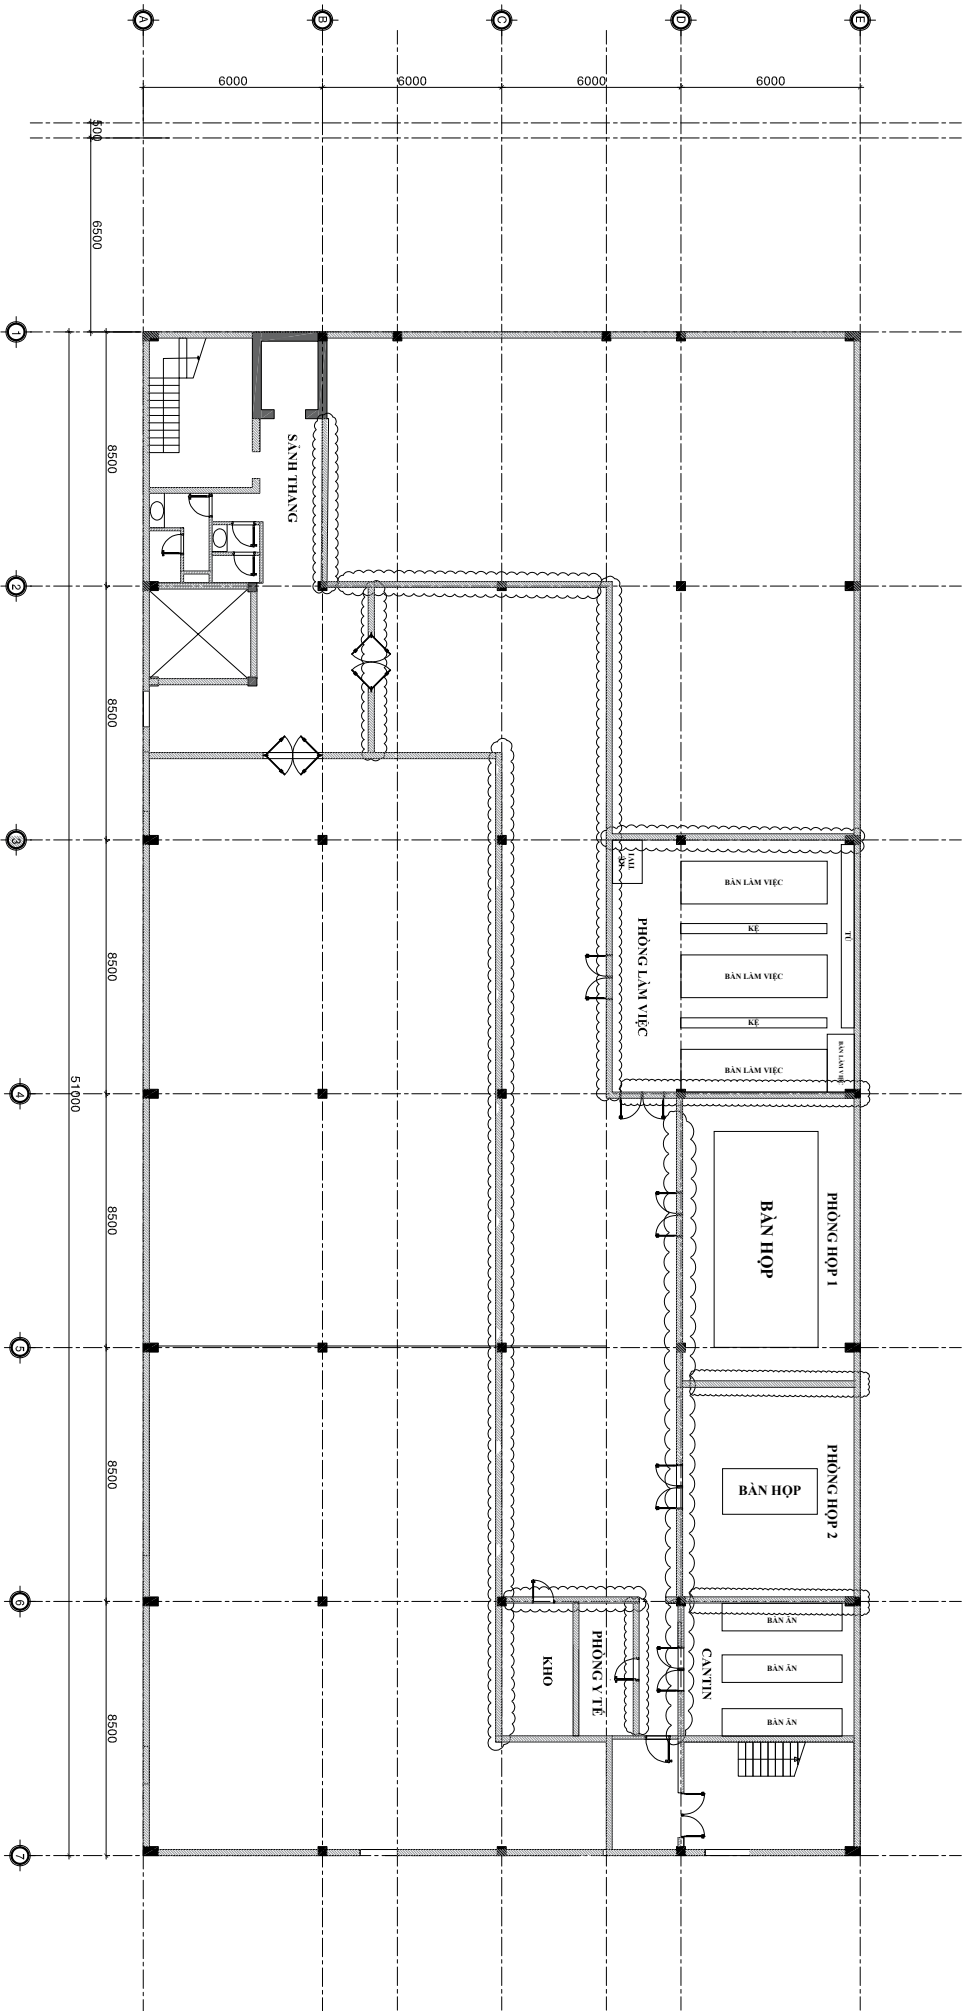

# BẢN ĐỒ QUY HOẠCH CAO ĐỘ NỀN & THOÁT NƯỚC MẶT TL:1/500

VI TRÍ KHU ĐẤT XÂY DỰNG

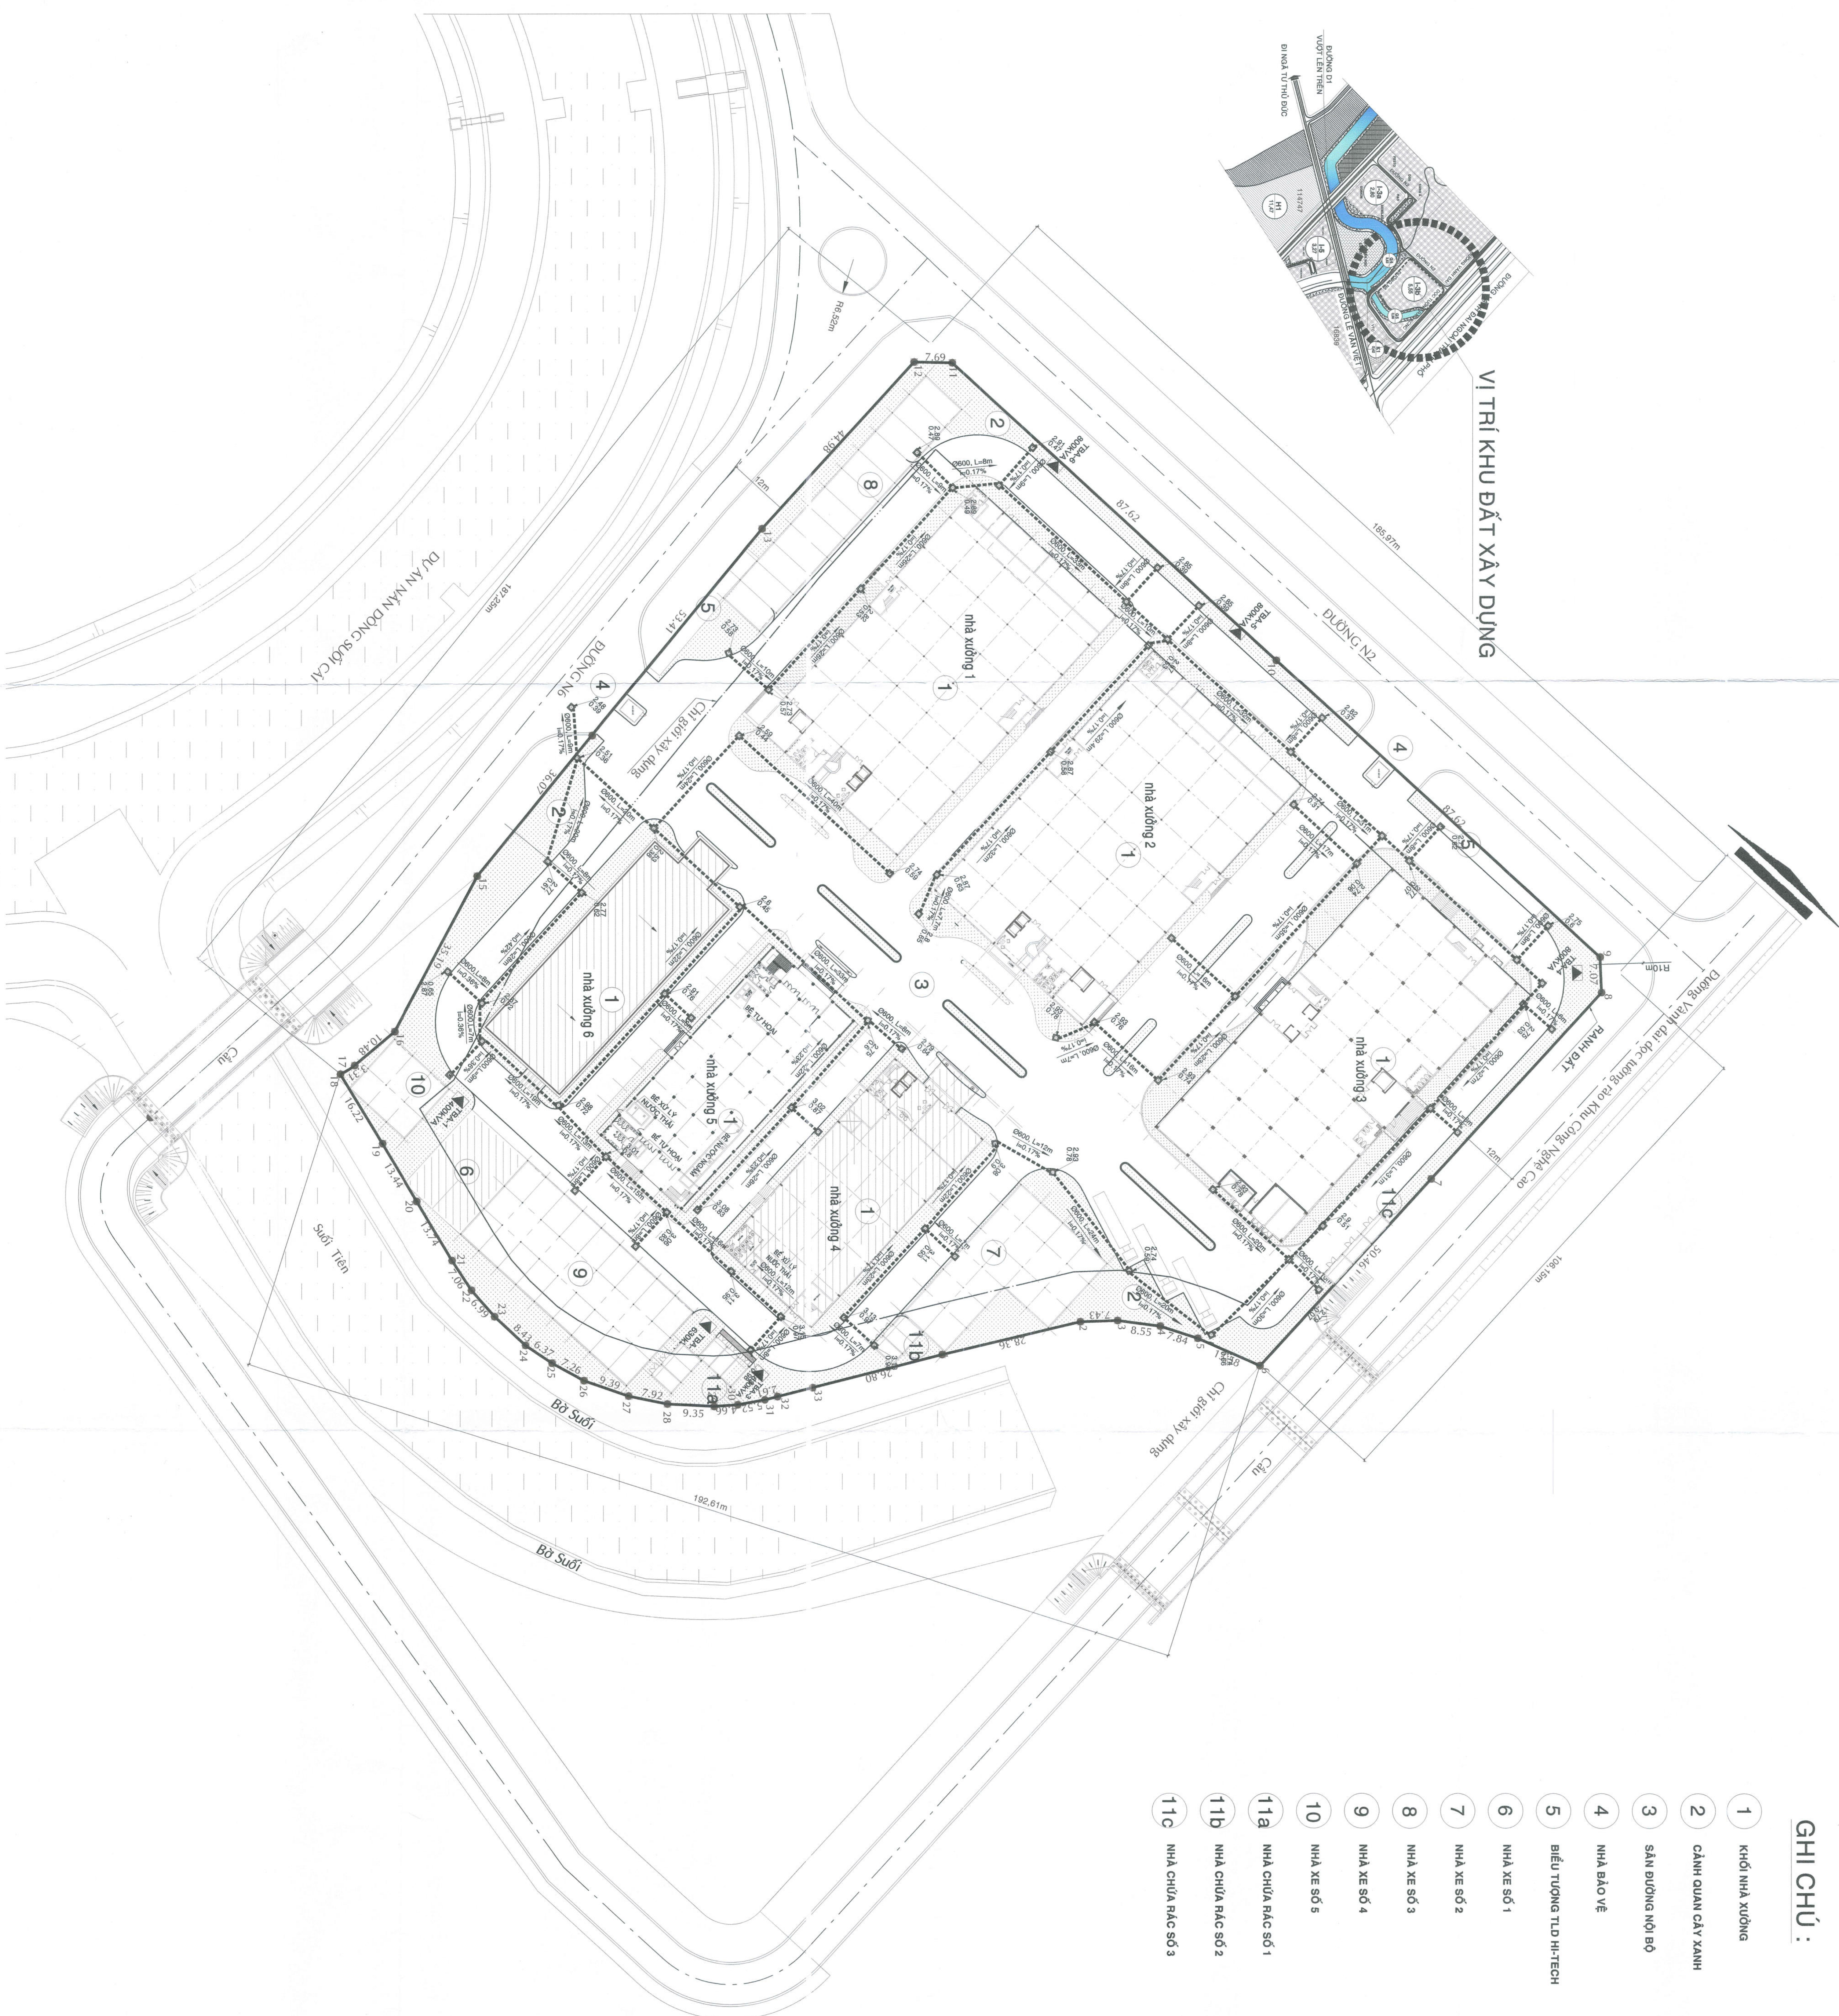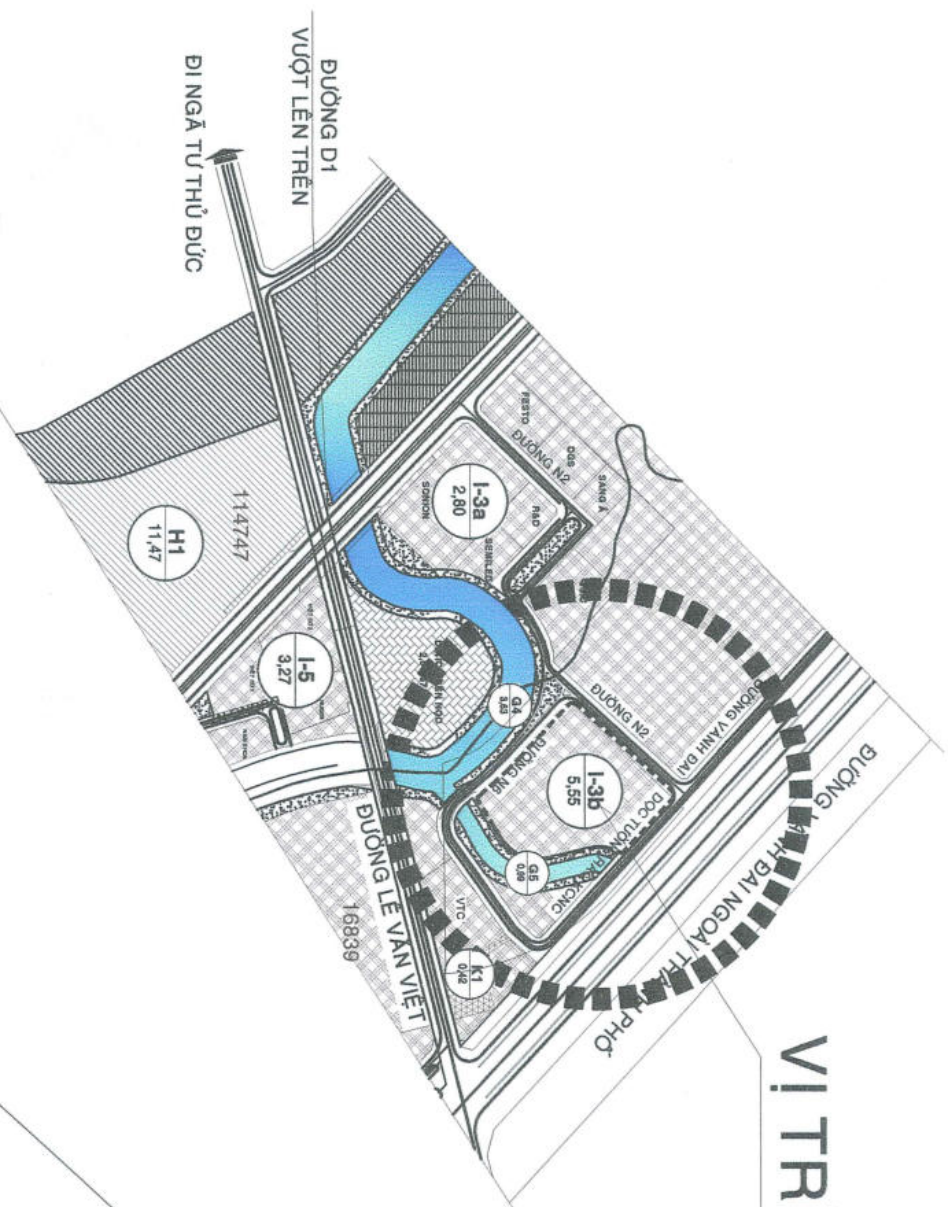


**GHI CHÚ :**

- 1 KHỐI NHÀ XƯỞNG
- 2 CẢNH QUAN CÂY XANH
- 3 SÀN DƯỠNG NỘI BỘ
- 4 NHÀ BẢO VỆ
- 5 ĐIỀU TƯỜNG TLD HI-TECH
- 6 NHÀ XE SỐ 1
- 7 NHÀ XE SỐ 2
- 8 NHÀ XE SỐ 3
- 9 NHÀ XE SỐ 4
- 10 NHÀ XE SỐ 5
- 11a NHÀ CHỨA RÁC SỐ 1
- 11b NHÀ CHỨA RÁC SỐ 2
- 11c NHÀ CHỨA RÁC SỐ 3


**KÝ HIỆU**

- TIM ĐƯỜNG
- RANH GIỚI BÁT
- CHỈ GIỚI XÂY DỰNG
- ĐẤT CÂY XANH
- SÀN BÀI, ĐƯỜNG NỘI BỘ
- CÔNG TRÌNH HIỆN HỮU
- CÔNG TRÌNH XIN ĐIỀU CHỈNH
- MẶT NƯỚC
- BẦY XE NGOÀI TRỜI
- CÔNG THOÁT NƯỚC MẶT
- HỒ GA NƯỚC THẢI
- GA ĐỘ MẶT HỒ GA (m)  
2.87
- GA ĐỘ BẦY HỒ GA (m)  
0.63

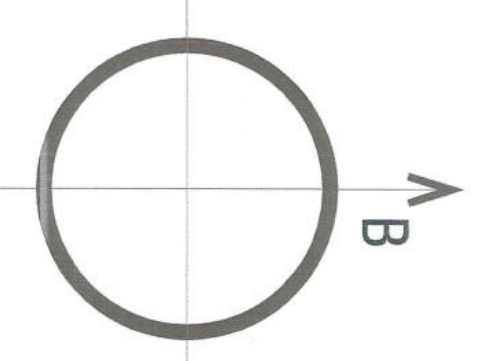

TỶ LỆ XÍCH  
0 5 10 20 M

**GHI CHÚ:**

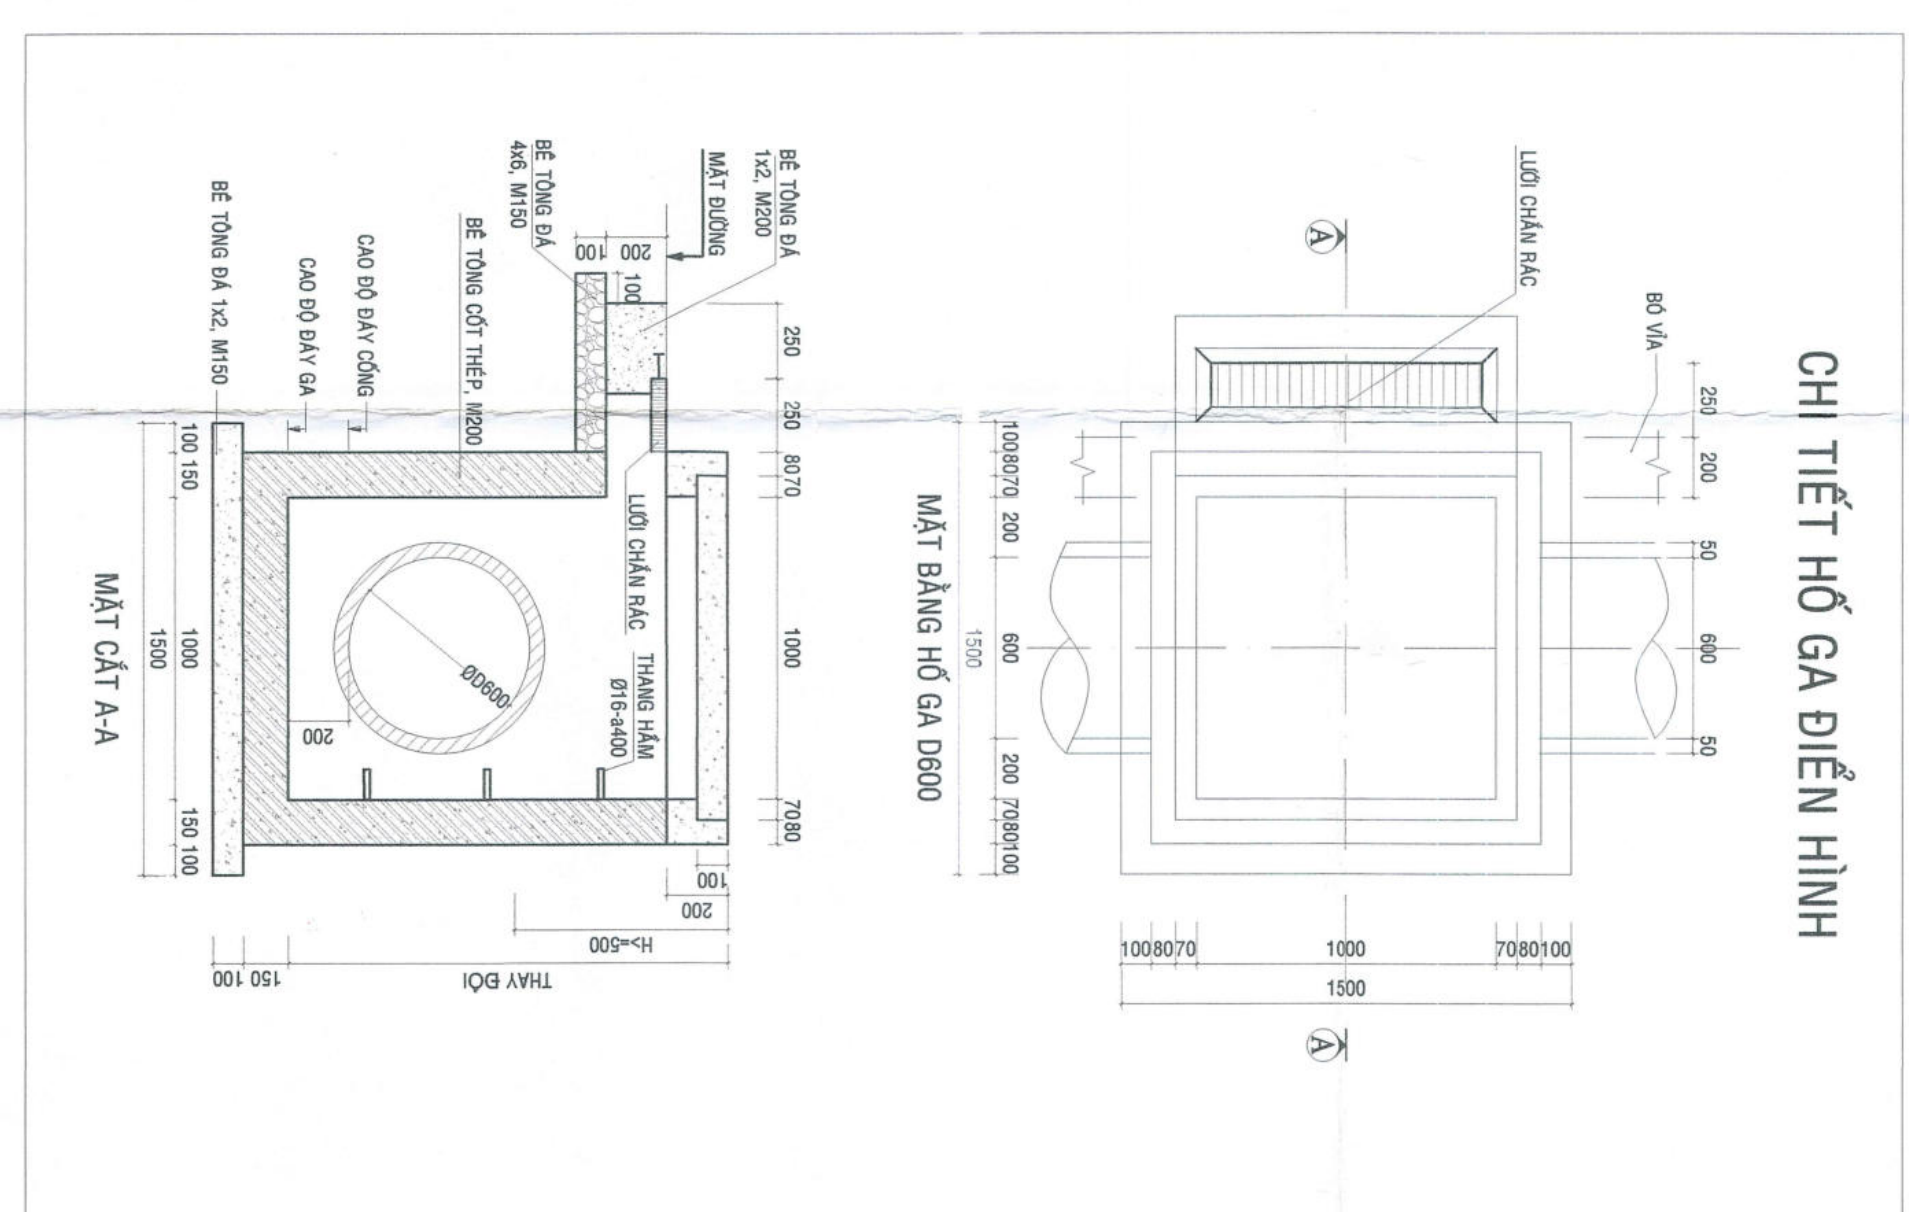


 CHỦ ĐẦU TƯ: CÔNG TY TNHH TLD HI-TECH  
 BÀ ĐO QUY HOẠCH CAO ĐỘ NỀN VÀ THOÁT NƯỚC MẶT  
 NGÀY: 20/09/2017  
 KẾ HOẠCH CHI TIẾT 1/500  
 KHU NHÀ XƯỞNG XÂY DỰNG SẴN  
 BAN ĐO QUY HOẠCH CAO ĐỘ NỀN VÀ THOÁT NƯỚC MẶT  
 NGÀY: 20/09/2017





# SƠ ĐỒ CÔNG NGHỆ HỆ THỐNG XỬ LÝ NƯỚC THẢI SẢN XUẤT - SINH HOẠT

## CÔNG SUẤT : PHẦN HÓA LÝ 15M3/NGÀY - PHẦN SINH HOẠT 35M3/NGÀY

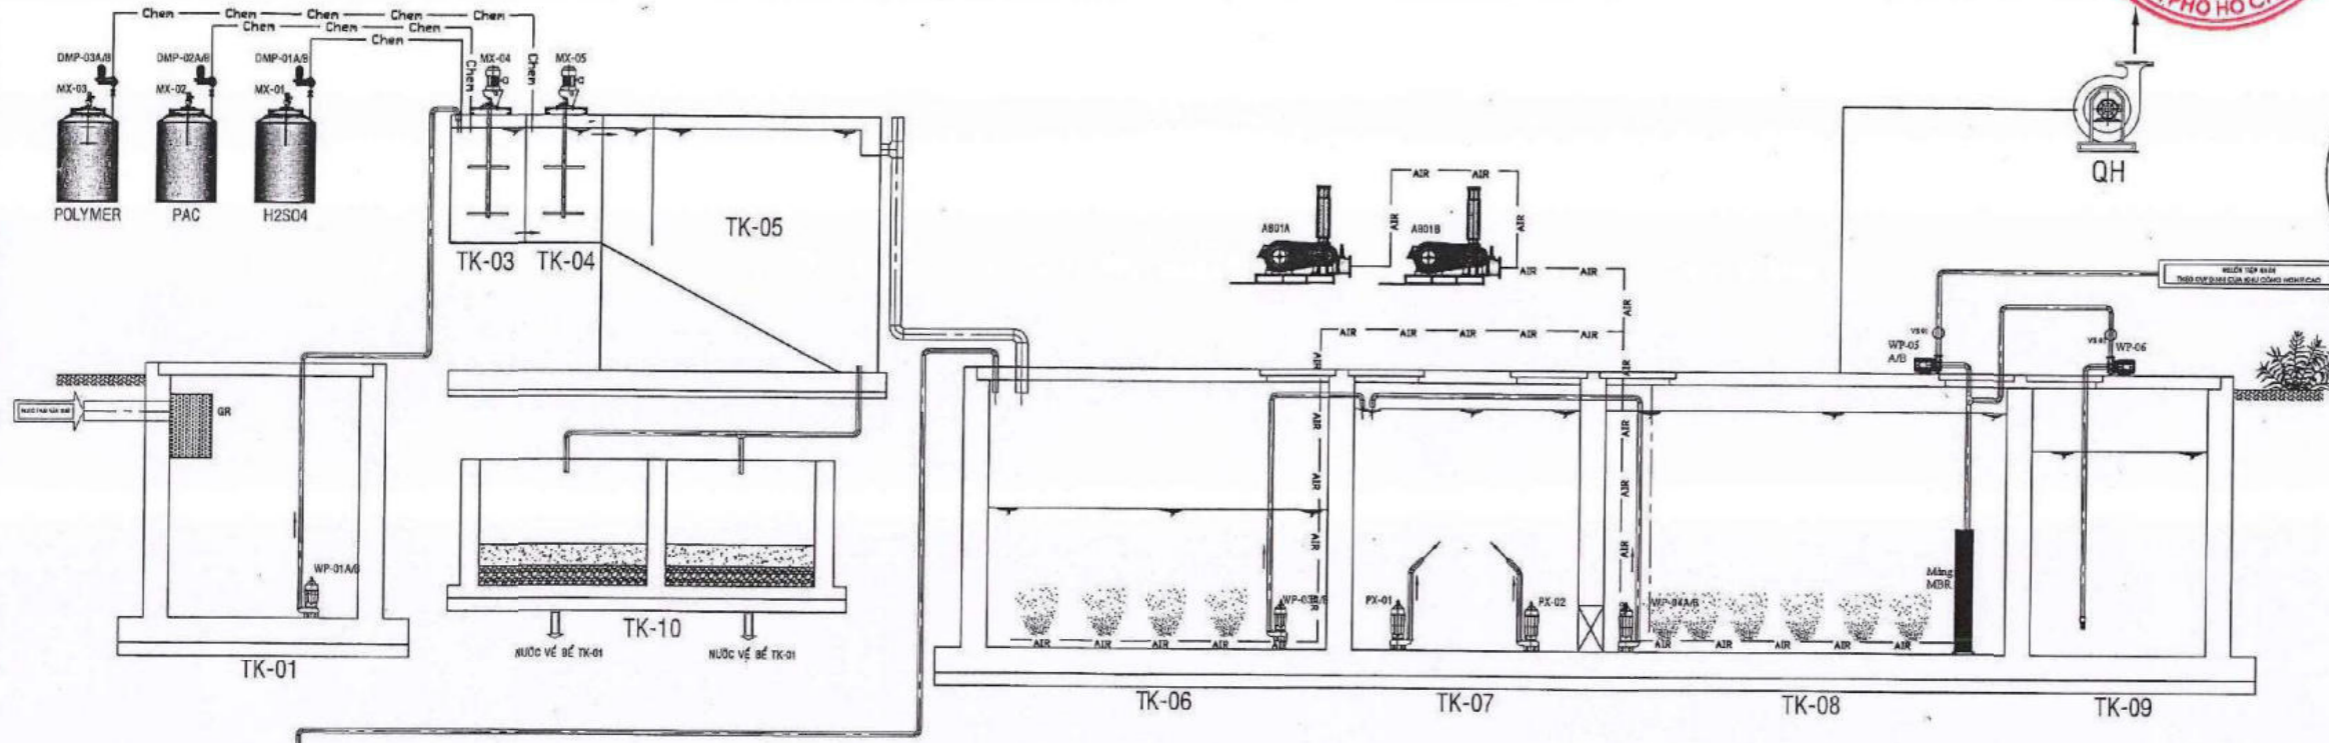

**GHI CHÚ:**

- TK-01: HỒ THU NƯỚC THẢI SẢN XUẤT
  - TK-02: HỒ THU NƯỚC THẢI SINH HOẠT
  - TK-03: BỂ KHUẤY TRỘN
  - TK-04: BỂ PHẢN ỨNG
  - TK-05: BỂ LẮNG BÙN HÓA LÝ
  - TK-06: BỂ ĐIỀU HÒA NƯỚC THẢI
  - TK-07: BỂ VI SINH YẾM KHÍ (ANOXIC)
  - TK-08: BỂ VI SINH HIẾU KHÍ ĐÍNH BẮM (MBR)
  - TK-09: BỂ CHỨA NƯỚC RỬA MÀNG
  - TK-10: SÀN PHỐI BÙN
- GR : GIỎ LỌC RÁC
  - WP01A/B : BƠM NƯỚC THẢI HỒ THU NƯỚC THẢI SẢN XUẤT
  - WP02A/B : BƠM NƯỚC THẢI HỒ THU NƯỚC THẢI SINH HOẠT
  - WP03A/B : BƠM NƯỚC THẢI BỂ ĐIỀU HÒA
  - WP04A/B : BƠM TUẦN HOÀN NƯỚC
  - WP05 : BƠM HÚT MÀNG
  - WP06 : BƠM RỬA MÀNG
  - MX01 : MOTOR KHUẤY TRỘN POLYMER
  - MX02 : MOTOR KHUẤY TRỘN PAC
  - MX03 : MOTOR KHUẤY TRỘN H2SO4
  - MX04 : MOTOR BỂ KHUẤY TRỘN
  - MX05 : MOTOR BỂ PHẢN ỨNG
  - PX01/2 : BƠM KHUẤY TRỘN
  - DMP-01A/B : BƠM ĐỊNH LƯỢNG H2SO4
  - DMP-02A/B : BƠM ĐỊNH LƯỢNG PAC
  - DMP-03A/B : BƠM ĐỊNH LƯỢNG POLYMER
  - AB01A/B : MÁY THỔI KHÍ
  - QH : QUẠT HÚT
  - SV01: VAN SOLENOID THƯỜNG MỞ
  - SV02: VAN SOLENOID THƯỜNG ĐÓNG

**CHỨNG THỰC BẢN SAO ĐÚNG VỚI BẢN CHÍNH**  
 SỐ 1.6.2.6.8... Quyển số: 05... SCT/BS

Ngày: 04-05-2022



**CÔNG TY CỔ PHẦN CÔNG NGHỆ THIẾT KẾ TÀI DỊCH VỤ VÀ MÔI TRƯỜNG ANH THUY**  
**BẢN VẼ HOÀN CÔNG**  
 Ngày...05...tháng...07...năm 20...22...

Người lập (Ghi rõ họ tên, chức vụ, chữ ký)	Chỉ huy trưởng công trình (Ghi rõ họ tên, chữ ký)	Tư vấn Giám sát trường (Ghi rõ họ tên, chức vụ, chữ ký)
Nguyễn Đăng Cường	Võ Thành Cường	Đặng Quốc Thái

*Nguyễn Đình Môn*



GHI CHÚ (NOTE)  
 - KHÔNG ĐO BÀN VẼ  
 NO DRAWING MEASUREMENT  
 - TẤT CẢ KÍCH THƯỚC PHẢI ĐỐI CHIẾU THỰC TẾ  
 ALL DIMENSION MUST BE ACTUAL COMPARISSON

THIẾT KẾ CƠ SỞ	<input type="checkbox"/>	BASIC DESIGN
TRÌNH DUYỆT	<input type="checkbox"/>	APPROVAL
THAM KHẢO	<input type="checkbox"/>	REFERENCE
THI CÔNG	<input type="checkbox"/>	CONSTRUCTION
HIỆU CHỈNH	<input type="checkbox"/>	REVISION
HOÀN CÔNG	<input checked="" type="checkbox"/>	AS - BUILT
CHỦ ĐẦU TƯ / OWNER		

**CÔNG TY TNHH TLD HI-TECH**  
 TLD HI-TECH COMPANY LIMITED (TLD HI-TECH)

**PHUOC THANH CONSTRUCTION CORPORATION**  
 21, No.24 St., Him Lam Residential Area,  
 Bình Hưng Ward, Bình Chánh Dist., HCMC  
 ☎ 08 54318330 ☎ 08 54318331  
 ✉ ptcons@ptcons.com ☎ 08 54318332  
 www.ptcons.com ☎ 0303 615482



**CHỦ TRÌ THIẾT KẾ/DESIGN PROMOTER:**  
 Eng. NGUYỄN TRUNG KIẾN

**KIỂM TRA / CHECKER:**  
 Eng. VŨ THANH VI

**THIẾT KẾ / DESIGNER:**  
 Eng. NGUYỄN ĐĂNG TRƯỜNG


**CÔNG TRÌNH / PROJECT**  
 NHÀ XƯỜNG XÂY DỰNG SẴN

**ĐỊA ĐIỂM/LOCATION**  
 10-1-38-1, BƯỜNG NG KHU DÔNG NGHỆ CAO, Q.8, TP. HỒ CHÍ MINH

**HẠNG MỤC/ITEM**  
 NHÀ XƯỜNG 4

**TÊN BẢN VẼ/DRAWING TITLE**  
 SƠ ĐỒ CÔNG NGHỆ

NGÀY HOÀN THÀNH FINISHED DATE	TỶ LỆ SCALE	KÝ HIỆU BẢN VẼ DRAWING NO.
06-2017	1/100	01

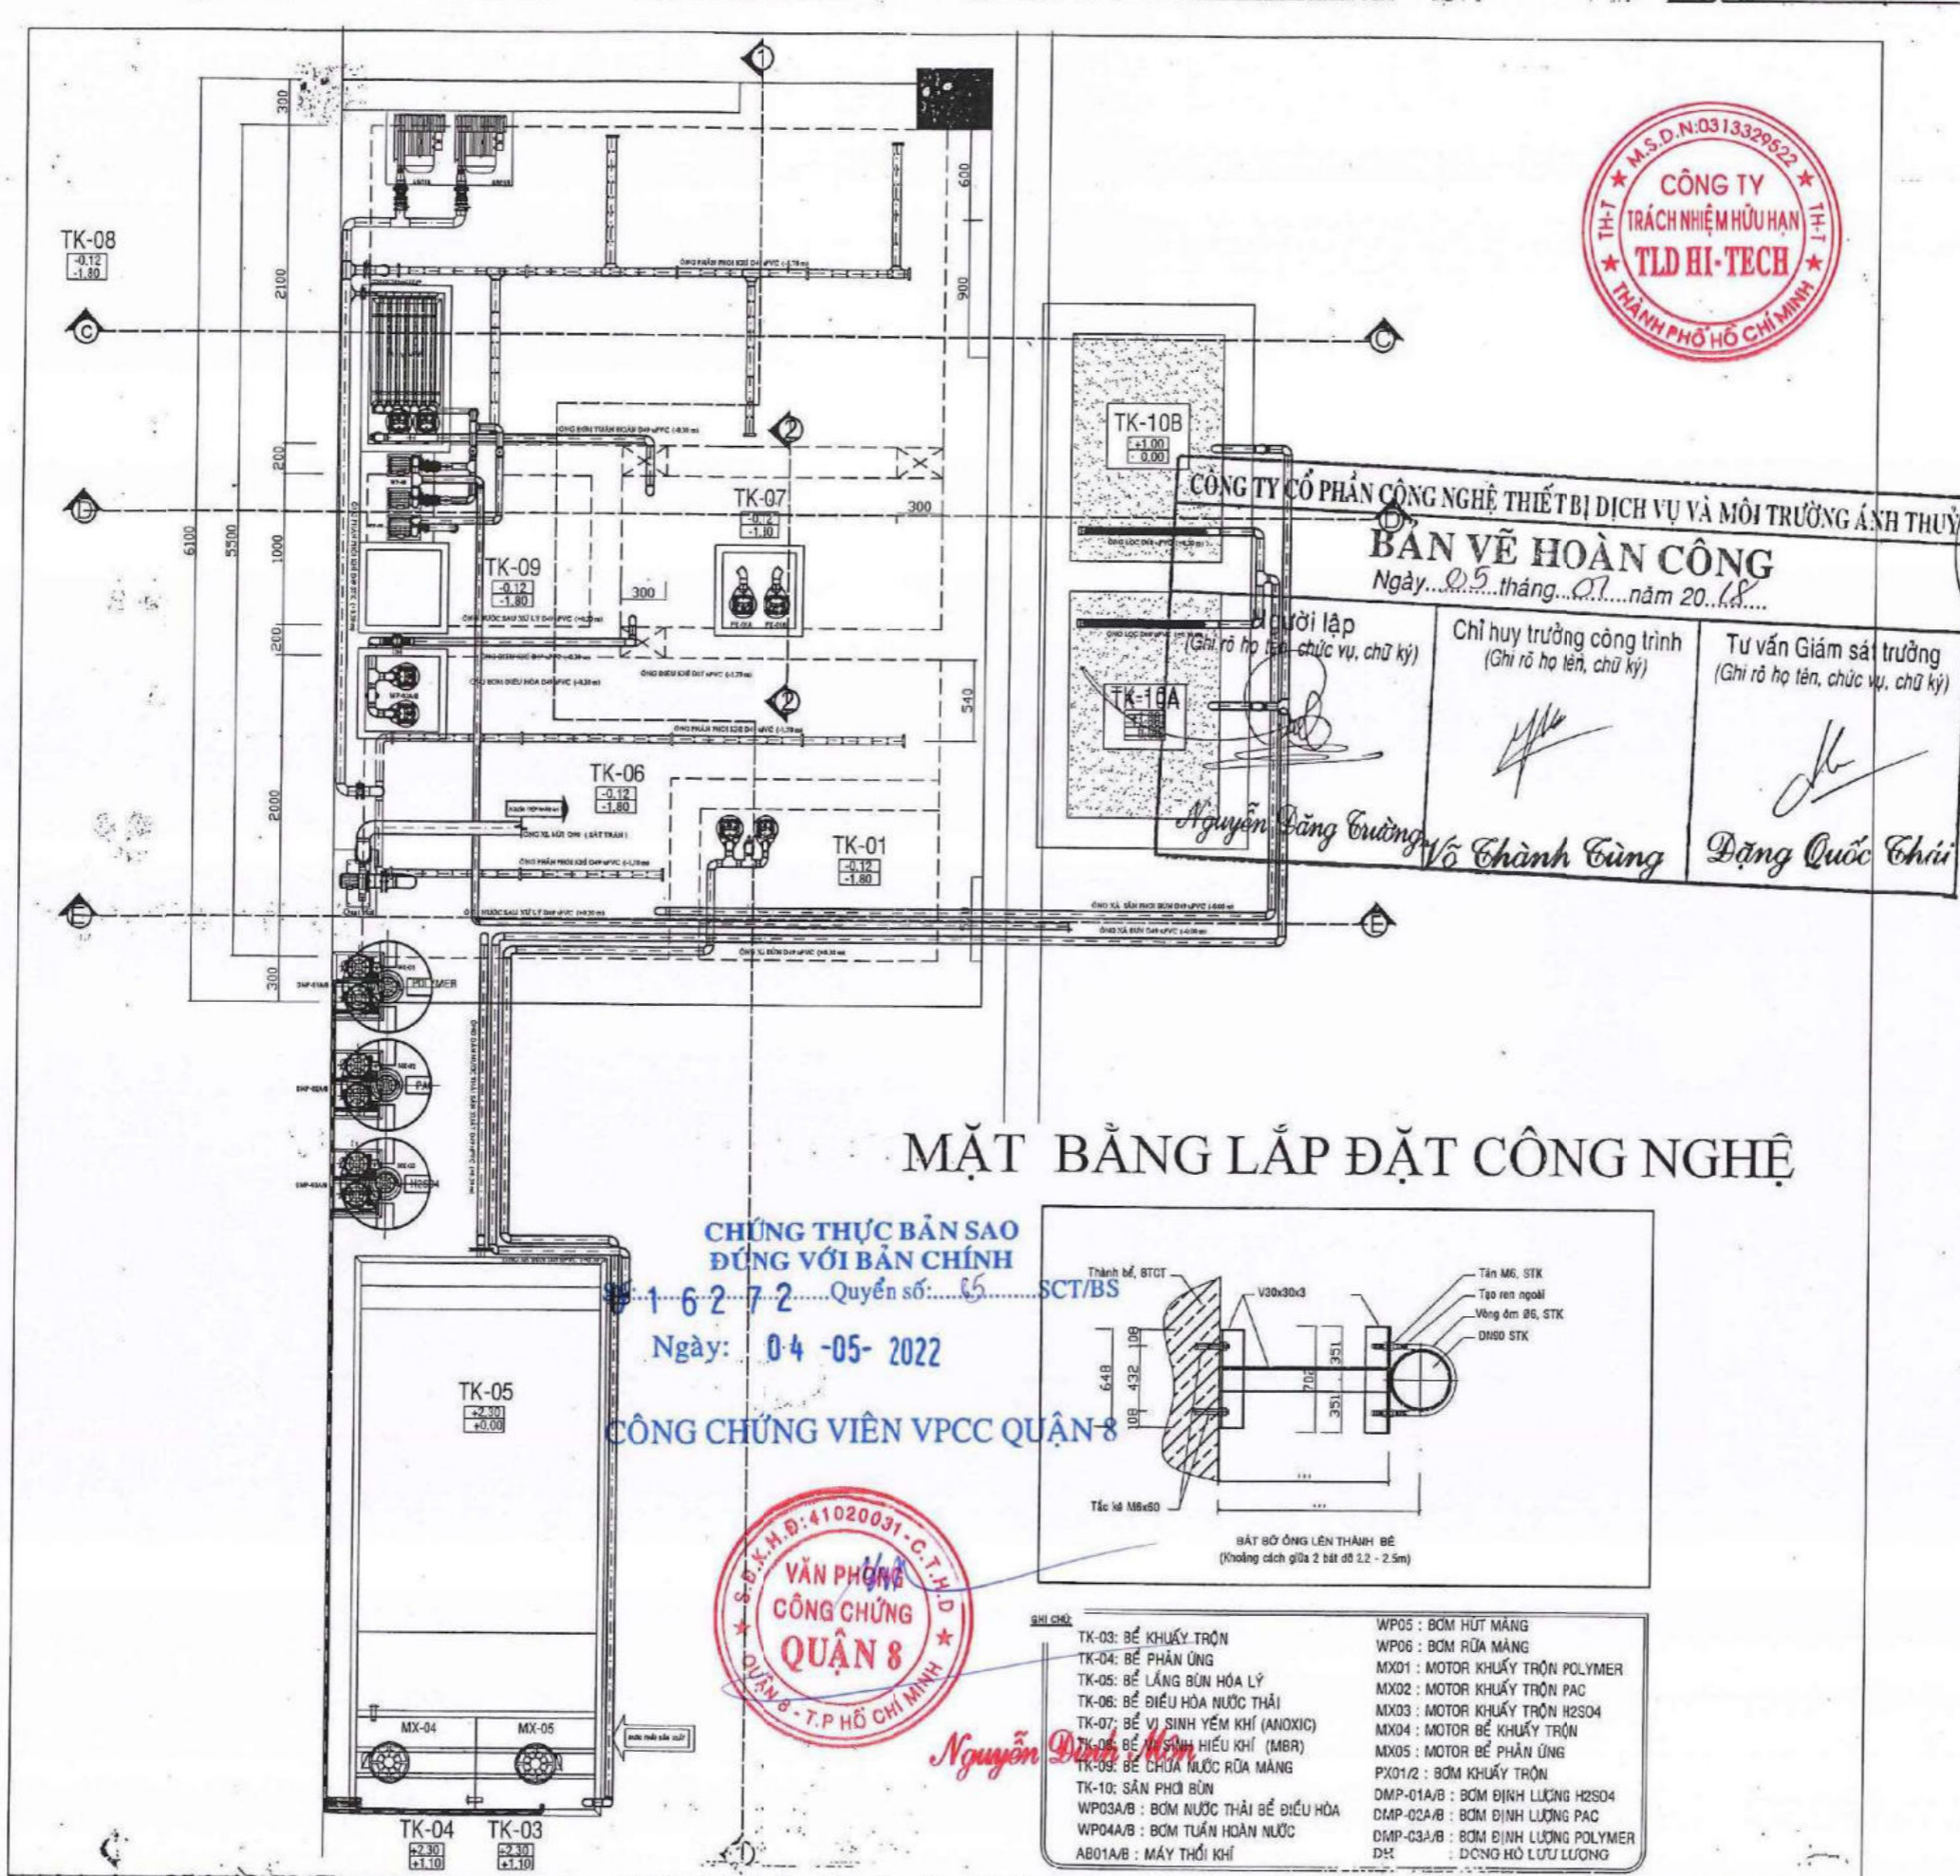

**PHẢN SAO**

GHI CHÚ (NOTE)  
 - KHÔNG ĐO BẰNG VẼ  
 NO DRAWING MEASUREMENT  
 - TẤT CẢ KÍCH THƯỚC PHẢI ĐƯỢC CHẾU THỰC TẾ  
 ALL DIMENSION MUST BE ACTUAL DIMENSION

MỤC ĐÍCH PHÁT HÀNH  
 ISSUANCE PURPOSE

THIẾT KẾ CƠ SỞ	<input type="checkbox"/>	BASIC DESIGN
TRÌNH DUYỆT	<input type="checkbox"/>	APPROVAL
THAM KHẢO	<input type="checkbox"/>	REFERENCE
THI CÔNG	<input type="checkbox"/>	CONSTRUCTION
HIỆU CHỈNH	<input type="checkbox"/>	REVISION
HOÀN CÔNG	<input type="checkbox"/>	AS - BUILT

CHỦ ĐẦU TƯ / OWNER

CÔNG TY TNHH TLD HI-TECH  
 TLD HI-TECH COMPANY LIMITED (TLD HI-TECH)

Địa chỉ: 21, Ngõ 24 St., Him Lam Residential Area, Bình Hưng Ward, Bình Chánh Dist., HCMC  
 Tel: (84) 903 615482

**CÔNG TY TRÁCH NHIỆM HỮU HẠN TLD HI-TECH**

PHUOC THANH CONSTRUCTION CORPORATION  
 21, Ngõ 24 St., Him Lam Residential Area, Bình Hưng Ward, Bình Chánh Dist., HCMC  
 Tel: (84) 903 615482

**CÔNG TY CỔ PHẦN CÔNG NGHỆ THIẾT BỊ DỊCH VỤ VÀ MÔI TRƯỜNG ANH THUY**


**BẢN VẼ HOÀN CÔNG**  
 Ngày...05...tháng...01...năm 20...18...

Mời lập (Ghi rõ họ tên, chức vụ, chữ ký)  
 Chỉ huy trưởng công trình (Ghi rõ họ tên, chữ ký)  
 Tư vấn Giám sát trưởng (Ghi rõ họ tên, chữ ký)

Nguyễn Đăng Cường Võ Thành Cường Đặng Quốc Chiến

**MẶT BẰNG LẮP ĐẶT CÔNG NGHỆ**

**CHỨNG THỰC BẢN SAO ĐÚNG VỚI BẢN CHÍNH**  
 Ngày: 04-05-2022  
**CÔNG CHỨNG VIÊN VPCC QUẬN 8**

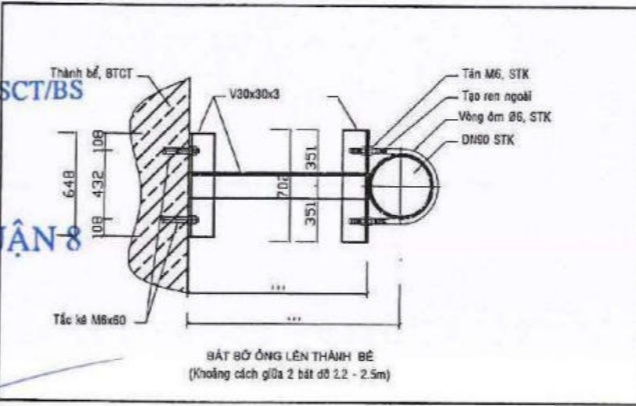

- GHI CHÚ:**
- |                                    |                                   |
|------------------------------------|-----------------------------------|
| TK-03: BỂ KHUẤY TRỘN               | WPO5: BƠM HÚT MĂNG                |
| TK-04: BỂ PHẢN ỨNG                 | WPO6: BƠM RỬA MĂNG                |
| TK-05: BỂ LẮNG BÚN HÓA LÝ          | MX01: MOTOR KHUẤY TRỘN POLYMER    |
| TK-06: BỂ ĐIỀU HÒA NƯỚC THẢI       | MX02: MOTOR KHUẤY TRỘN PAC        |
| TK-07: BỂ VI SINH YẾM KHÍ (ANOXIC) | MX03: MOTOR KHUẤY TRỘN H2SO4      |
| TK-08: BỂ SINH HIỆU KHÍ (MBR)      | MX04: MOTOR BỂ KHUẤY TRỘN         |
| TK-09: BỂ CHỨA NƯỚC RỬA MĂNG       | MX05: MOTOR BỂ PHẢN ỨNG           |
| TK-10: SÀN PHƠI BÙN                | PX01/2: BƠM KHUẤY TRỘN            |
| WPO3A/B: BƠM NƯỚC THẢI BỂ ĐIỀU HÒA | DMP-01A/B: BƠM ĐỊNH LƯỢNG H2SO4   |
| WPO4A/B: BƠM TUẦN HOÀN NƯỚC        | DMP-02A/B: BƠM ĐỊNH LƯỢNG PAC     |
| AB01A/B: MÁY THỔI KHÍ              | DMP-03A/B: BƠM ĐỊNH LƯỢNG POLYMER |
|                                    | ĐM: ĐỘNG HỒ LƯU LƯỢNG             |

**ĐƠN VỊ THỰC HIỆN CONTRACTOR:**

**CÔNG TY CỔ PHẦN CÔNG NGHỆ THIẾT BỊ DỊCH VỤ VÀ MÔI TRƯỜNG ANH THUY**

77 NGUYỄN CÔNG HOÀN, QUẬN BÌNH THUAN, TP. HO CHI MINH  
 TEL: (84) 903 615482

**QUẬN 8 - T.P. HO CHI MINH**

CHỦ TRÍ THIẾT KẾ / DESIGN PROMOTER:  
 Eng. NGUYỄN TRUNG KIẾN

KIỂM TRA / CHECKER:  
 Eng. VŨ THANH VI

THIẾT KẾ / DESIGNER:  
 Eng. NGUYỄN ĐĂNG TRƯỜNG

CÔNG TRÌNH / PROJECT  
**NHÀ XƯỜNG XÂY DỰNG SẴN**

Địa chỉ: 135-1, BƯỜNG KH KHU CÔNG NGHỆ CAO, Q.3, TP. HO CHI MINH

HẠNG MỤC ITEM  
**NHÀ XƯỜNG 4**

TÊN BẢN VẼ / DRAWING TITLE  
**MẶT BẰNG TỔNG THỂ LẮP ĐẶT**

NGÀY HOÀN THÀNH / FINISHED DATE: 06-2016  
 TỶ LỆ / SCALE: 1/100  
 KÝ HIỆU BẢN VẼ / DRAWING NO.: 05

**BẢN SAO**

GHỊ CHÚ (NOTE)  
- KHÔNG ĐO BẢN VẼ  
NO DRAWING MEASUREMENT  
- TẤT CẢ KÍCH THƯỚC PHẢI ĐỐI CHIẾU THỰC TẾ  
ALL DIMENSION MUST BE ACTUAL COMPARISON

MỤC ĐÍCH PHÁT HÀNH	
ISSUANCE PURPOSE	
THIẾT KẾ CƠ SỞ	<input type="checkbox"/> BASIC DESIGN
TRÌNH DUYỆT	<input type="checkbox"/> APPROVAL
THAM KHẢO	<input type="checkbox"/> REFERENCE
THI CÔNG	<input type="checkbox"/> CONSTRUCTION
HIỆU CHỈNH	<input type="checkbox"/> REVISION
HOÀN CÔNG	<input checked="" type="checkbox"/> AS - BUILT

CHỦ ĐẦU TƯ / OWNER

CÔNG TY TNHH TLD HI-TECH  
TLD HI-TECH COMPANY LIMITED (TLD HI-TECH)

Địa điểm location  
Số 128-1, Đường Hồ Chí Minh Công Nghệ Cao, Q.8, TP. Hồ Chí Minh

Stamp: M.S.D.N:0313329522  
CÔNG TY TRÁCH NHIỆM HỮU HẠN TLD HI-TECH  
THÀNH PHỐ HỒ CHÍ MINH  
Signature: Nguyễn Thị Mai

PHUOC THANH CONSTRUCTION CORPORATION  
# 21, No.24 St., Him Lam Residential Area,  
Binh Hung Ward, Binh Chanh Dist., HCMC  
Tel: (84) 54318330  
www.ptcons.com

DESIGNER: ĐƠN VỊ THỰC HIỆN / CONTRACTOR:  
Stamp: M.S.D.N:0312509484  
CÔNG TY CỔ PHẦN THIẾT BỊ DỊCH VỤ VÀ MÔI TRƯỜNG ANH THỦY  
77 NGUYỄN CÔNG HOÀN, QUẬN PHÚ NHÚC, HỒ CHÍ MINH  
TEL: (84) 58011041  
QUẬN 8 - T.P HỒ CHÍ MINH

CHỦ TRÍ THIẾT KẾ / DESIGN PROMOTER:
Eng. NGUYỄN TRUNG KIẾN
KIỂM TRA / CHECKER:
Eng. VŨ THANH VIỆT
THIẾT KẾ / DESIGNER:
Eng. NGUYỄN ĐĂNG TRƯỜNG

CÔNG TRÌNH / PROJECT  
**NHÀ XƯỜNG XÂY DỰNG SẴN**

Địa điểm location  
Số 128-1, Đường Hồ Chí Minh Công Nghệ Cao, Q.8, TP. Hồ Chí Minh

HẠNG MỤC ITEM  
**NHÀ XƯỜNG 4**

TÊN BẢN VẼ / DRAWING TITLE  
**MẶT BẰNG HỆ ỐNG DẪN NƯỚC THẢI**


NGÀY HOÀN THÀNH / FINISHED DATE	TỶ LỆ / SCALE	KÝ HIỆU BẢN VẼ / DRAWING NO.
06-2016	1/100	07

Stamp: M.S.D.N:0313329522  
CÔNG TY TRÁCH NHIỆM HỮU HẠN TLD HI-TECH  
THÀNH PHỐ HỒ CHÍ MINH

CHỨNG THỰC BẢN SAO ĐÚNG VỚI BẢN CHÍNH  
Số: 016274  
Ngày: 04-05-2022  
Quyển số: 05 SCTAS

CÔNG CHỨNG VIÊN VPCC QUẬN 8

Stamp: S.Đ.K.H.Đ:41020031-C.T.Đ  
VĂN PHÒNG CÔNG CHỨNG QUẬN 8  
QUẬN 8 - T.P HỒ CHÍ MINH  
Signature: Nguyễn Đình Môn

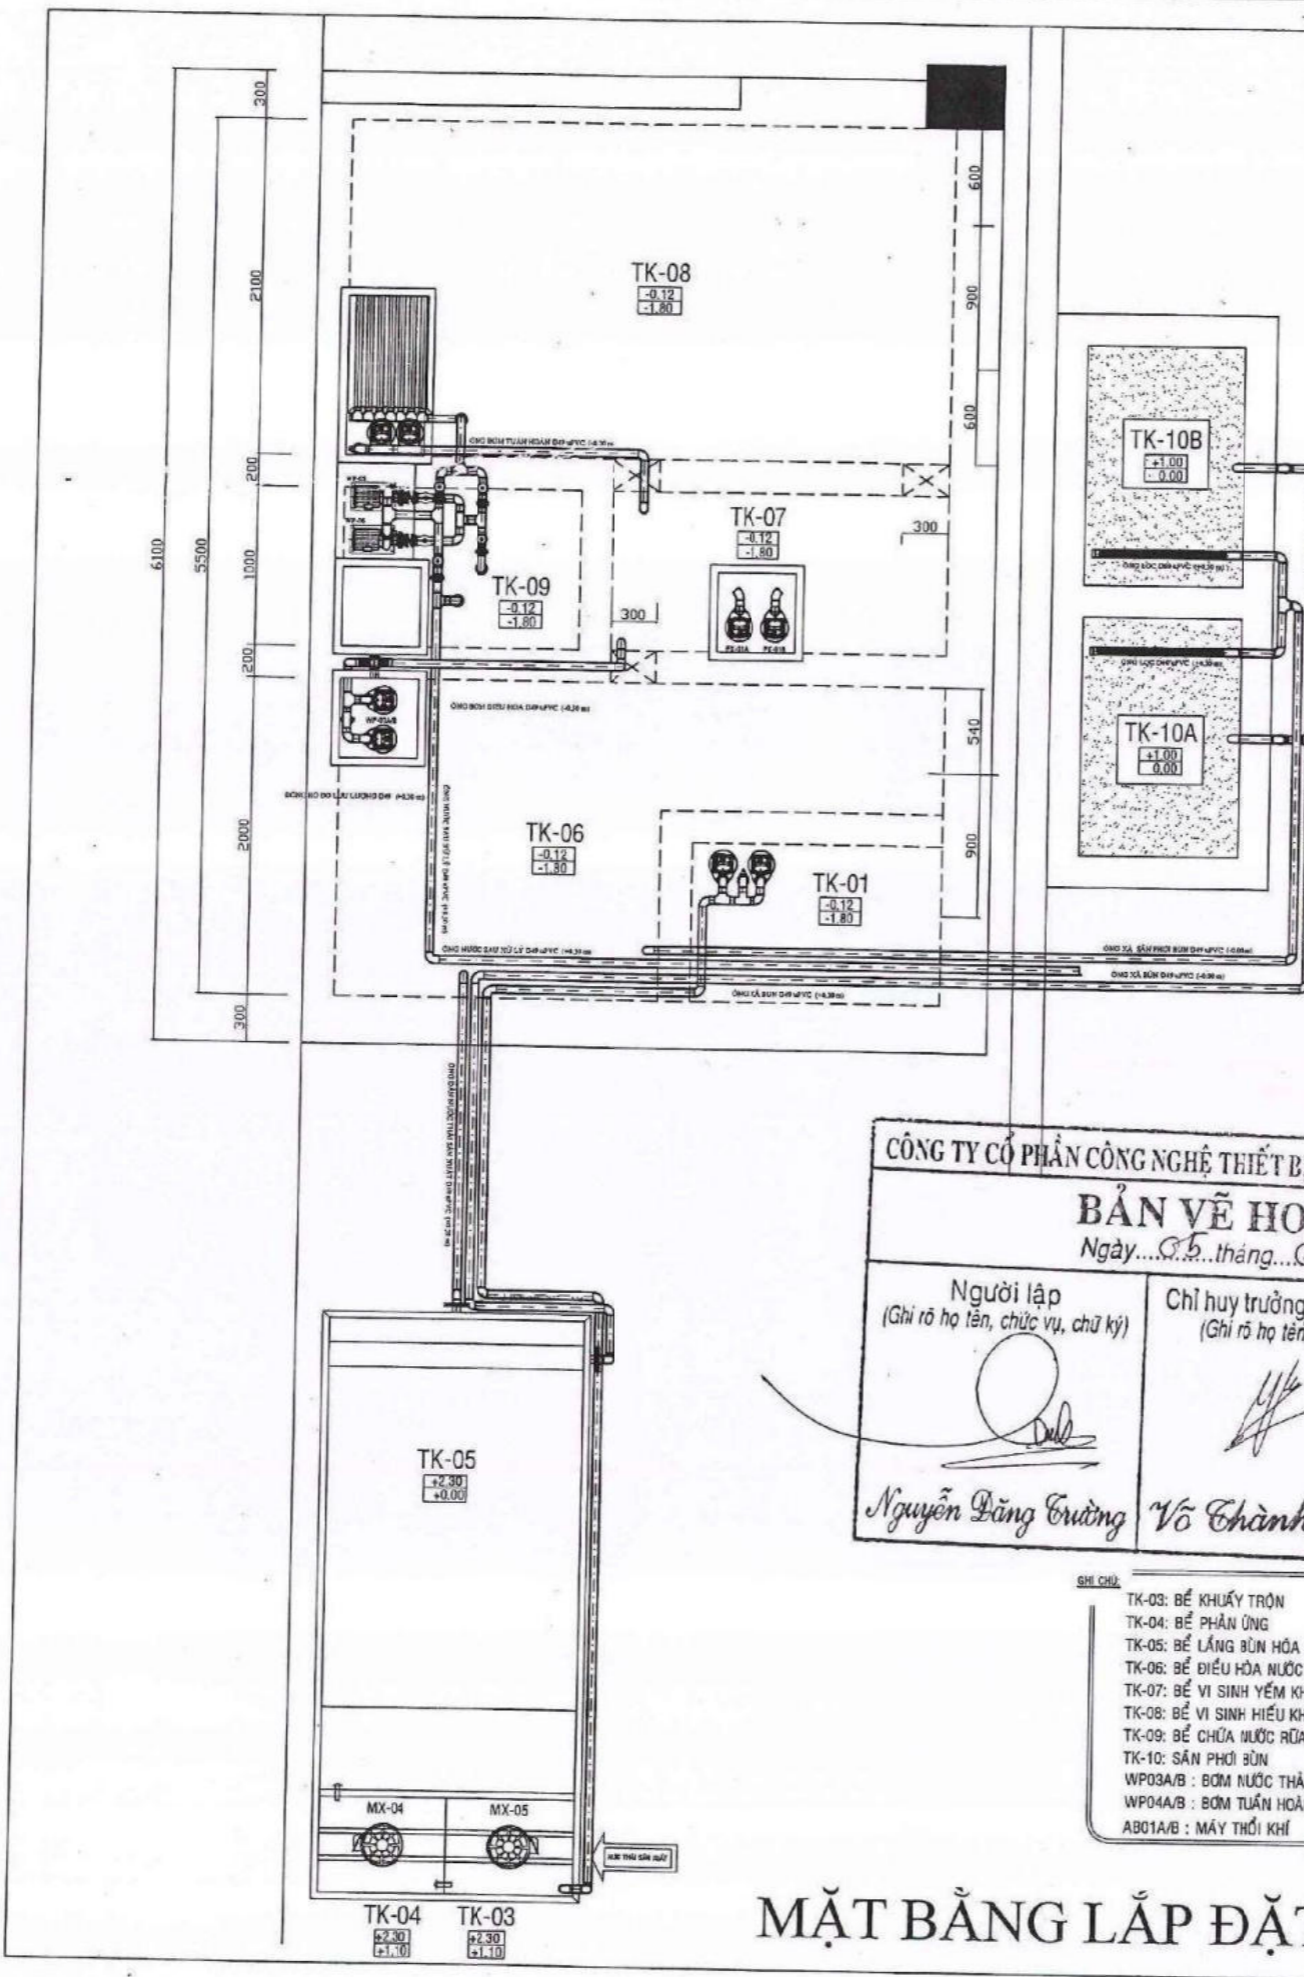

CÔNG TY CỔ PHẦN CÔNG NGHỆ THIẾT BỊ DỊCH VỤ VÀ MÔI TRƯỜNG ANH THỦY  
**BẢN VẼ HOÀN CÔNG**  
Ngày...05...tháng...01...năm 2018...

Người lập (Ghi rõ họ tên, chức vụ, chữ ký) <i>Nguyễn Đăng Trường</i>	Chỉ huy trưởng công trình (Ghi rõ họ tên, chữ ký) <i>Vũ Thành Cường</i>	Tư vấn Giám sát trường (Ghi rõ họ tên, chức vụ, chữ ký) <i>Đặng Quốc Thái</i>
--	---	---

GHỊ CHÚ

TK-03: BỂ KHUẤY TRỘN	WPO5A/B: BƠM HÚT MÀNG
TK-04: BỂ PHẢN ỨNG	WPO6A/B: BƠM RỬA MÀNG
TK-05: BỂ LẮNG Bùn HÓA LÝ	MX01: MOTOR KHUẤY TRỘN POLYMER
TK-06: BỂ ĐIỀU HÒA NƯỚC THẢI	MX02: MOTOR KHUẤY TRỘN PAC
TK-07: BỂ VI SINH YẾM KHÍ (ANOXIC)	MX03: MOTOR KHUẤY TRỘN H2SO4
TK-08: BỂ VI SINH HIẾU KHÍ (MBR)	MX04: MOTOR BỂ KHUẤY TRỘN
TK-09: BỂ CHỨA NƯỚC RỬA MÀNG	MX05: MOTOR BỂ PHẢN ỨNG
TK-10: SÀN PHỐI Bùn	PX01/2: BƠM KHUẤY TRỘN
WPO3A/B: BƠM NƯỚC THẢI BỂ ĐIỀU HÒA	DMP-01A/B: BƠM ĐỊNH LƯỢNG H2SO4
WPO4A/B: BƠM TUẦN HOÀN NƯỚC	DMP-02A/B: BƠM ĐỊNH LƯỢNG PAC
AB01A/B: MÁY THỔI KHÍ	DMP-03A/B: BƠM ĐỊNH LƯỢNG POLYMER

# MẶT BẰNG LẮP ĐẶT HỆ NƯỚC THẢI

**CÔNG TY CỔ PHẦN CÔNG NGHỆ THIẾT BỊ DỊCH VỤ VÀ MÔI TRƯỜNG ANH THUY**

**BẢN VẼ HOÀN CÔNG**  
Ngày...05...tháng...07...năm 20...18...

Người lập (Ghi rõ họ tên, chức vụ, chữ ký)	Chỉ huy trưởng công trình (Ghi rõ họ tên, chữ ký)	Tư vấn Giám sát trưởng (Ghi rõ họ tên, chức vụ, chữ ký)
Nguyễn Đăng Trường	Võ Thành Cường	Đặng Văn Chí




**BẢN SAO**

GHI CHÚ (NOTE)  
- KHÔNG BÒ BÀ VẼ  
- NO DRAWING MEASUREMENT  
- TẤT CẢ KÍCH THƯỚC PHẢI ĐỐI CHIẾU THỰC TẾ  
- ALL DIMENSION MUST BE ACTUAL COMPARISON

MỤC ĐÍCH PHÁT HÀNH ISSUANCE PURPOSE	
THIẾT KẾ CƠ SỞ	<input type="checkbox"/> BASIC DESIGN
TRÌNH DUYỆT	<input type="checkbox"/> APPROVAL
THAM KHẢO	<input type="checkbox"/> REFERENCE
THI CÔNG	<input type="checkbox"/> CONSTRUCTION
HIỆU CHỈNH	<input type="checkbox"/> REVISION
HOÀN CÔNG	<input checked="" type="checkbox"/> AS - BUILT

CHỦ ĐẦU TƯ / OWNER

CÔNG TY TNHH TLD HI-TECH  
TLD HI-TECH COMPANY LIMITED (TLD HI-TECH)

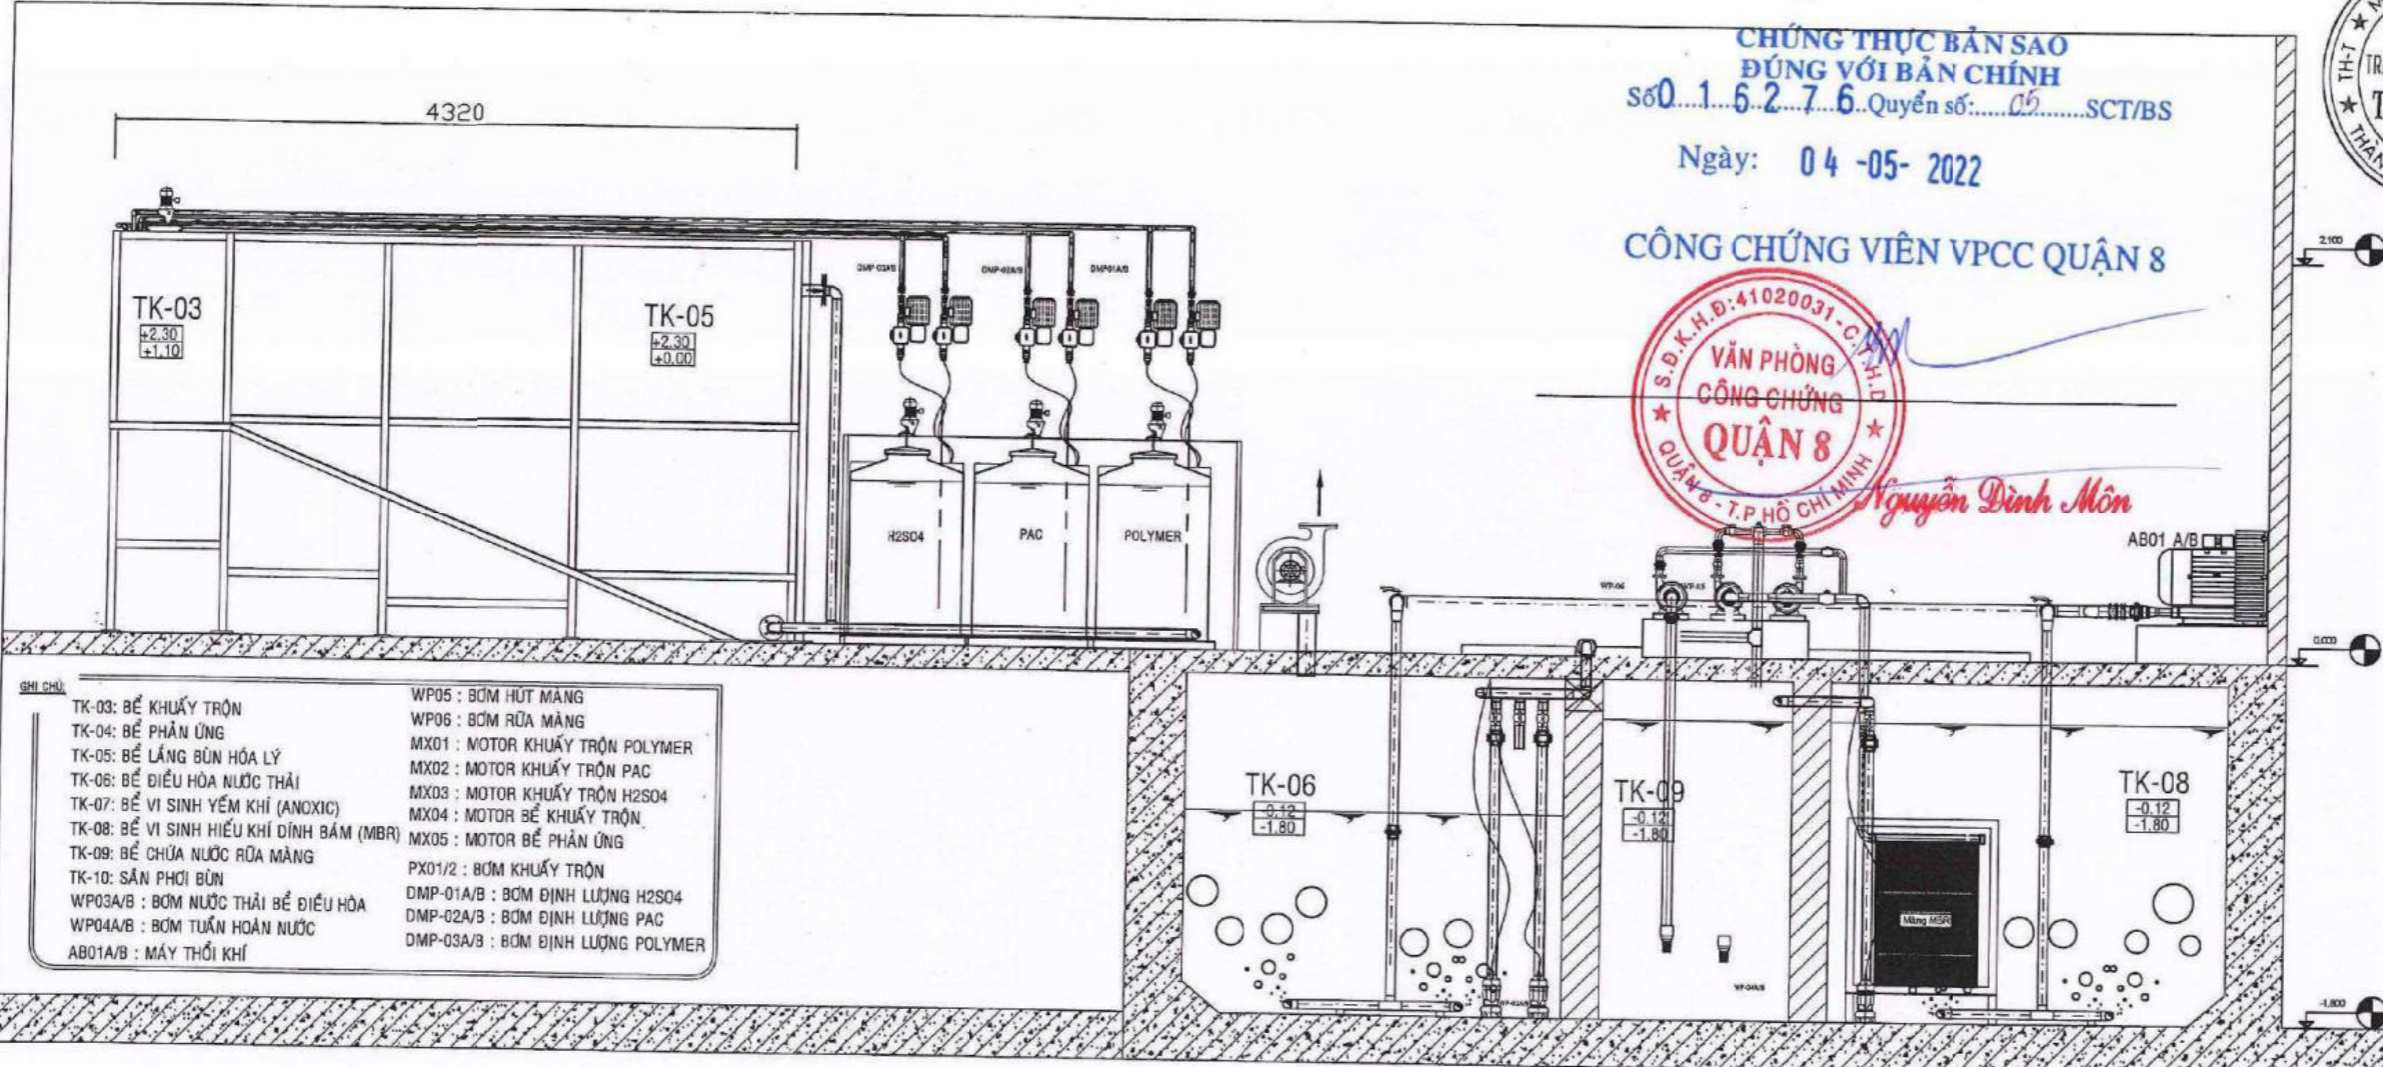

**CHỨNG THỰC BẢN SAO ĐÚNG VỚI BẢN CHÍNH**  
Số 01.5.2.7.6. Quyển số: 05 SCT/BS  
Ngày: 04-05-2022  
**CÔNG CHỨNG VIÊN VPCC QUẬN 8**




**PHUOC THANH CONSTRUCTION CORPORATION**  
21, No.24 St., Him Lam Residential Area,  
Binh Hung Ward, Binh Chanh Dist., HCMC  
08 54318330 08 54318331  
ptc@ptcna.com 08 54318332  
www.ptcna.com 0303 615482

**ĐƠN VỊ THỰC HIỆN / CONTRACTOR:**  
CÔNG TY CỔ PHẦN CÔNG NGHỆ THIẾT BỊ DỊCH VỤ VÀ MÔI TRƯỜNG ANH THUY  
77 NGUYỄN CÔNG HOÀN, QUẬN BÌNH THẠNH, HCMC  
TEL: (08) 38031071 / (08) 38031072 / (08) 38031073

**CHỦ TRÌ THIẾT KẾ / DESIGN PROMOTER:**  
Eng. NGUYỄN TRUNG KIỆN  
**KIỂM TRA / CHECKER:**  
Eng. VÕ THANH VIỆT  
**THIẾT KẾ / DESIGNER:**  
Eng. NGUYỄN ĐĂNG TRƯỜNG

**CÔNG TRÌNH / PROJECT:**  
NHÀ XƯỞNG XÂY DỰNG SẴN  
**Địa điểm / LOCATION:**  
Số 138-1, Đường Hồ Chí Minh Công Nghệ Cao, Q.9, TP. Hồ Chí Minh  
**Hạng mục / ITEM:**  
NHÀ XƯỞNG 4  
**Tên bản vẽ / DRAWING TITLE:**  
MẶT CẮT 1 - 1  
**Ngày hoàn thành / FINISHED DATE:**  
06-2016  
**Tỷ lệ / SCALE:**  
1/100  
**Ký hiệu bản vẽ / DRAWING NO.:**  
09

**MẶT CẮT CẮT HỆ THỐNG CÔNG NGHỆ 1 - 1**

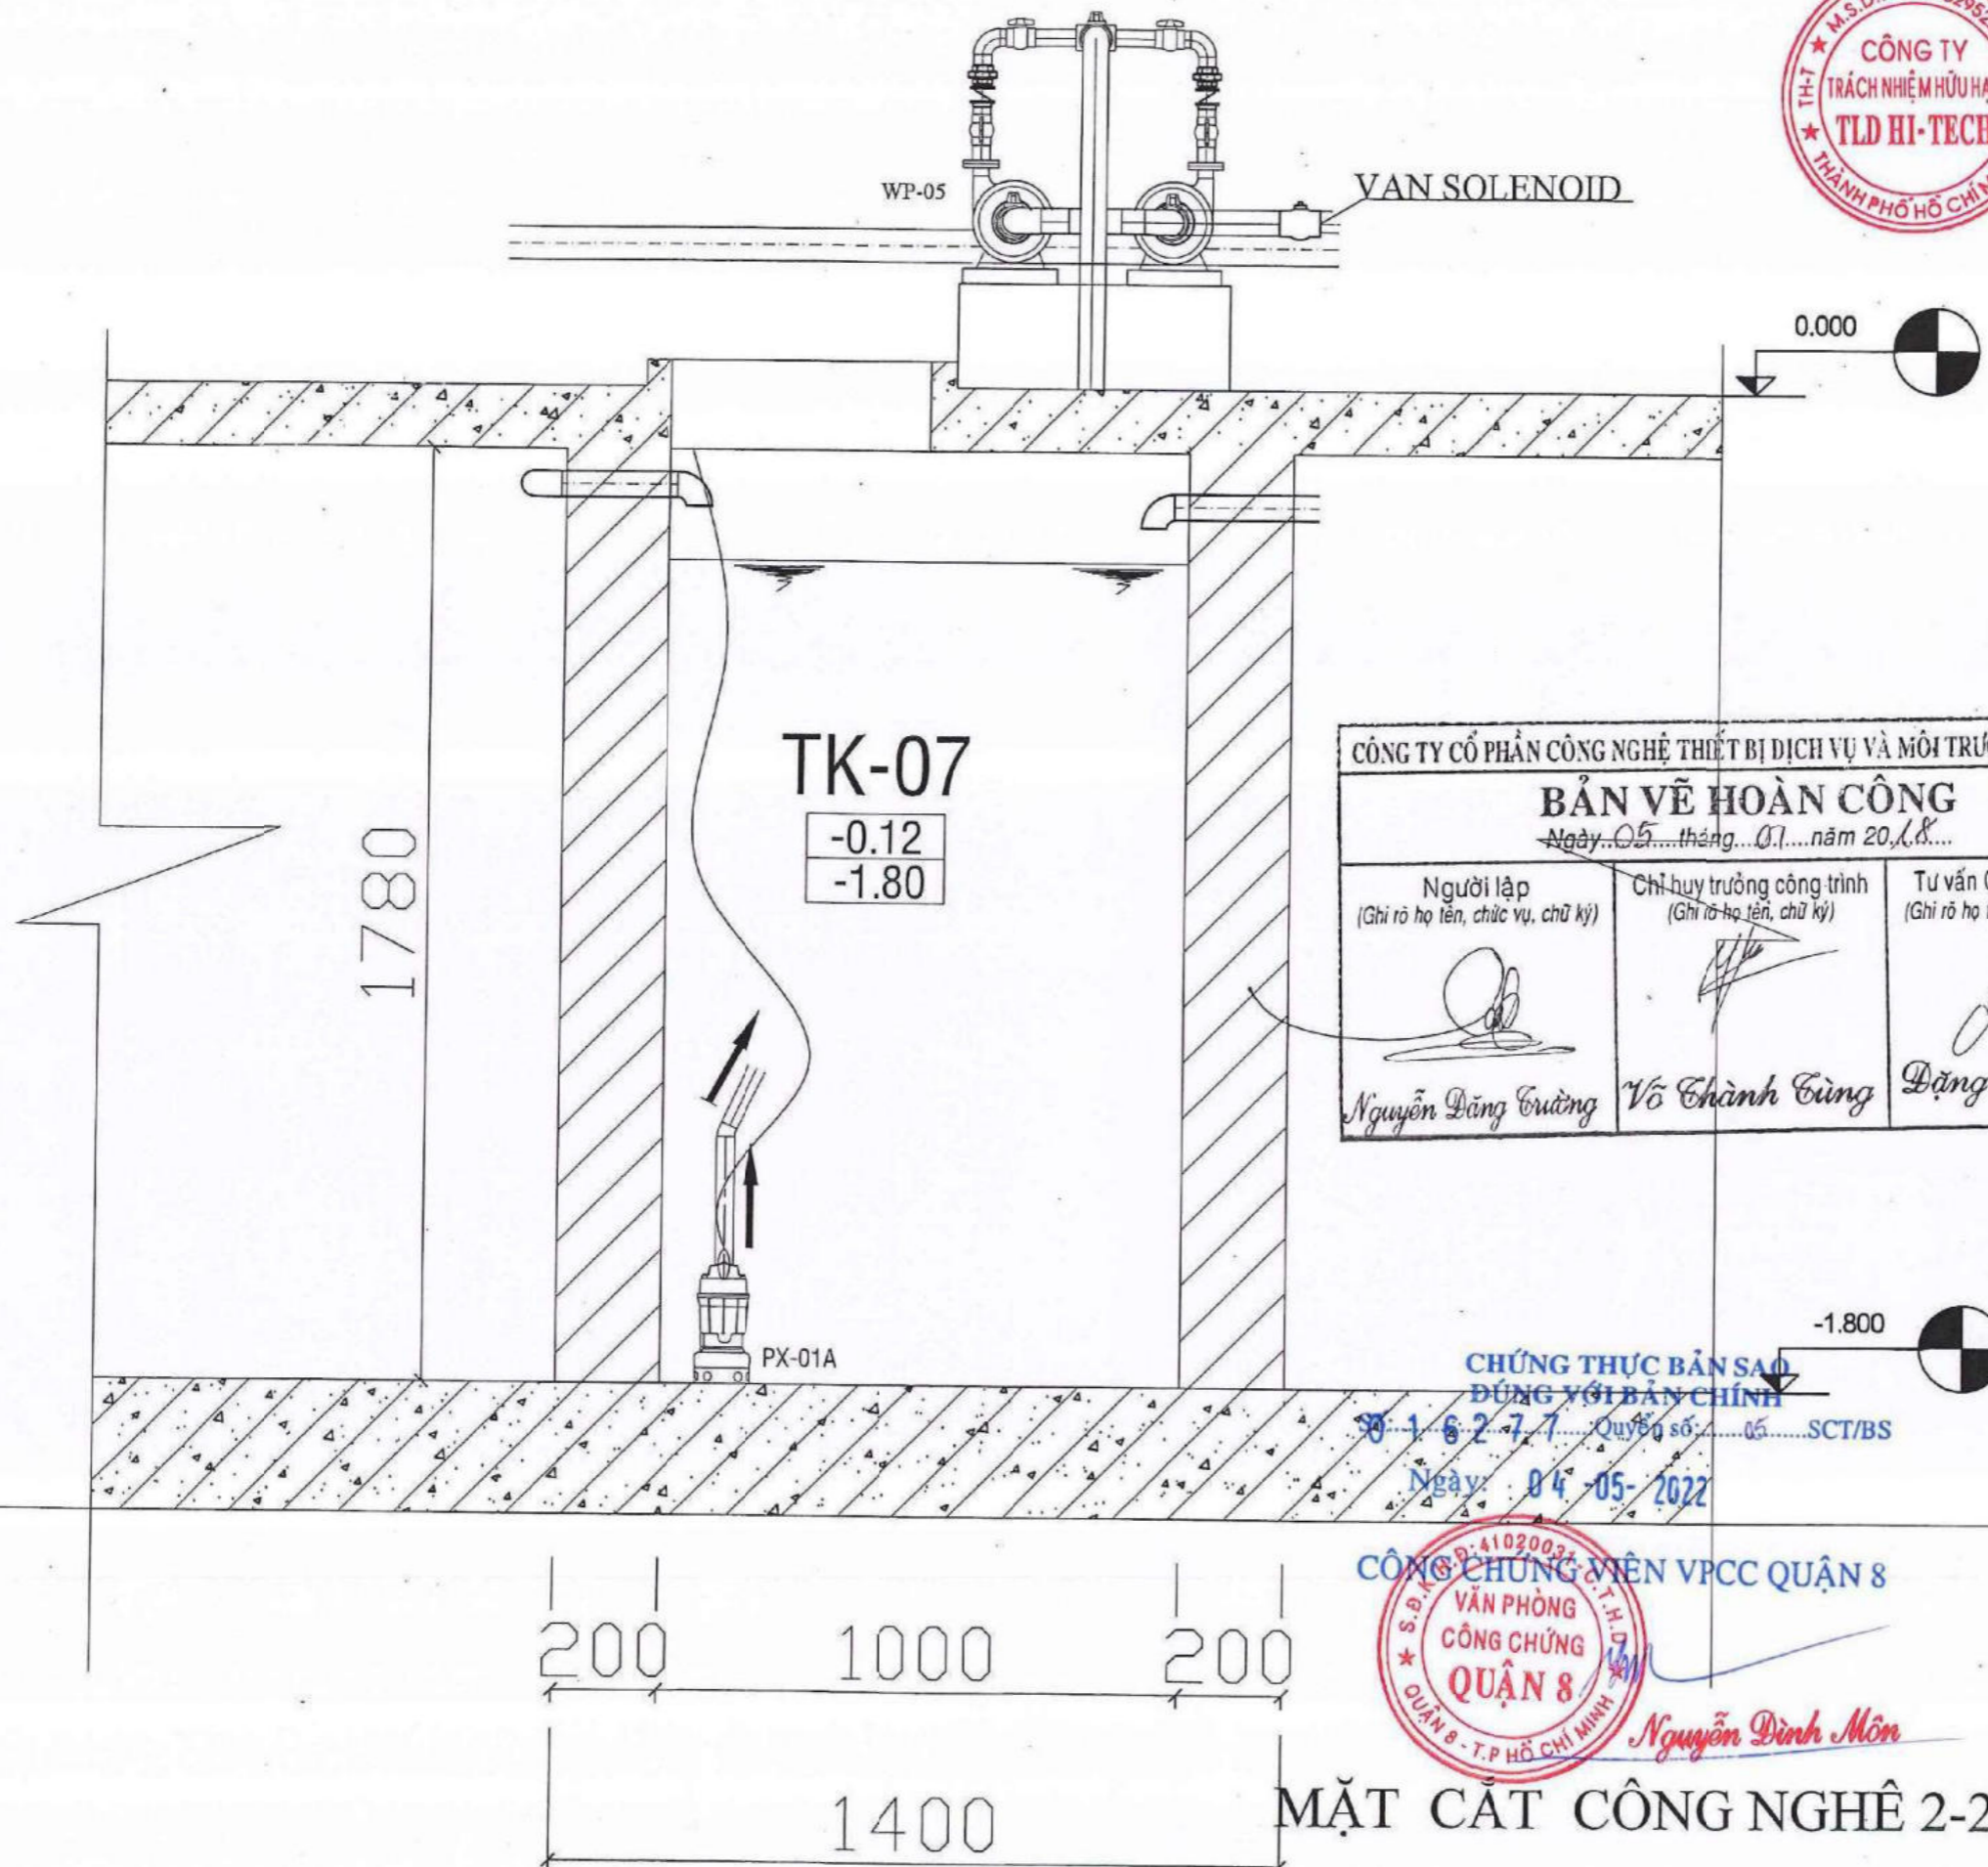

GHI CHÚ (NOTE)  
 - KHÔNG ĐO BẢN VẼ  
 NO DRAWING MEASUREMENT  
 - TẤT CẢ KÍCH THƯỚC PHẢI ĐỐI CHIẾU THỰC TẾ  
 ALL DIMENSION MUST BE ACTUAL COMPARISON

**BẢN SAO**

MỤC ĐÍCH PHÁT HÀNH ISSUANCE PURPOSE	
THIẾT KẾ CƠ SỞ	<input type="checkbox"/> BASIC DESIGN
TRÌNH DUYỆT	<input type="checkbox"/> APPROVAL
THAM KHẢO	<input type="checkbox"/> REFERENCE
THI CÔNG	<input type="checkbox"/> CONSTRUCTION
HIỆU CHỈNH	<input type="checkbox"/> REVISION
HOÀN CÔNG	<input checked="" type="checkbox"/> AS - BUILT

CHỦ ĐẦU TƯ / OWNER  
  
 CÔNG TY TNHH TLD HI-TECH  
 TLD HI-TECH COMPANY LIMITED (TLD HI-TECH)

Địa điểm location  



PHUOC THANH CONSTRUCTION CORPORATION  
 21, No.24 St., Him Lam Residential Area,  
 Binh Hung Ward, Binh Chanh Dist, HCMC  
 ☎ 08 54318330 ☎ 08 54318331  
 ✉ pticons@pticons.com ☎ 08 54318332  
 www.pticons.com ☎ 0303 615482

CÔNG TY CỔ PHẦN CÔNG NGHỆ THIẾT BỊ DỊCH VỤ VÀ MÔI TRƯỜNG ANH THUY

**BẢN VẼ HOÀN CÔNG**


Người lập (Ghi rõ họ tên, chức vụ, chữ ký)  Nguyễn Đăng Cường	Chỉ huy trưởng công trình (Ghi rõ họ tên, chữ ký)  Võ Thành Cường	Tư vấn Giám sát trường (Ghi rõ họ tên, chức vụ, chữ ký)  Đặng Quốc Chải
--	--	--



CHỦ TRÌ THIẾT KẾ / DESIGN PROMOTER	
Eng. NGUYỄN TRUNG KIẾN	
KIỂM TRA / CHECKER	
Eng. VÕ THÀNH VŨ	
THIẾT KẾ / DESIGNER	
Eng. NGUYỄN ĐĂNG TRƯỜNG	

CHỨNG THỰC BẢN SAO ĐÚNG VỚI BẢN CHÍNH  
 016277 Quyển số: 05 SCT/BS  
 Ngày: 04-05-2022



**MẶT CẮT CÔNG NGHỆ 2-2**

CÔNG TRÌNH / PROJECT NHÀ XƯỜNG XÂY DỰNG SẴN		
Hạng mục item NHÀ XƯỜNG 4		
Tên bản vẽ/drawing title MẶT CẮT 2-2		
Ngày hoàn thành FINISHED DATE 06-2016	Tỷ lệ SCALE 1/100	Ký hiệu bản vẽ DRAWING NO. 10

**BẢN SAO**

GHI CHÚ (NOTE)	
- KHÔNG ĐO BẢN VẼ	
- NO DRAWING MEASUREMENT	
- TẤT CẢ KÍCH THƯỚC PHẢI ĐƯỢC CHIẾU THỰC TẾ	
- ALL DIMENSION MUST BE ACTUAL COMPAREISON	
MỤC ĐÍCH PHÁT HÀNH	
ISSUANCE PURPOSE	
THIẾT KẾ CƠ SỞ	<input type="checkbox"/> BASIC DESIGN
TRÌNH DUYỆT	<input type="checkbox"/> APPROVAL
THAM KHẢO	<input type="checkbox"/> REFERENCE
THI CÔNG	<input type="checkbox"/> CONSTRUCTION
HIỆU CHỈNH	<input type="checkbox"/> REVISION
HOÀN CÔNG	<input checked="" type="checkbox"/> AS - BUILT
CHỦ ĐẦU TƯ / OWNER	

**CÔNG TY CỔ PHẦN CÔNG NGHỆ THIẾT BỊ DỊCH VỤ VÀ MÔI TRƯỜNG ÁNH THỦY**

**BẢN VẼ HOÀN CÔNG**  

Người lập (Ghi rõ họ tên, chức vụ, chữ ký)	Chỉ huy trưởng công trình (Ghi rõ họ tên, chữ ký)	Tư vấn Giám sát trường (Ghi rõ họ tên, chức vụ, chữ ký)
Nguyễn Đăng Cường	Võ Thành Công	Đặng Quốc Hải

CÔNG TY TNHH TLD HI-TECH  
TLD HI-TECH COMPANY LIMITED (TLD HI-TECH)

M.S.D.N: 0313329522

**CÔNG TY TRÁCH NHIỆM HỮU HẠN TLD HI-TECH**

THÀNH PHỐ HỒ CHÍ MINH

PHUOC THANH CONSTRUCTION CORPORATION  
21, No.24 St., Him Lam Residential Area, Binh Hung Ward, Binh Chanh Dist., HCMC  
08 54318330 08 54318331  
08 54318330 08 54318332  
www.pticons.com 0305 615482

ĐƠN VỊ THỰC HIỆN / CONTRACTOR:

M.S.D.N: 0312653484-C

**CÔNG TY CỔ PHẦN CÔNG NGHỆ THIẾT BỊ DỊCH VỤ VÀ MÔI TRƯỜNG ÁNH THỦY**

CÔNG NGHỆ THIẾT BỊ DỊCH VỤ VÀ MÔI TRƯỜNG ÁNH THỦY


77 NGUYỄN CÔNG TRƯỜNG, QUẬN 8, TP. HỒ CHÍ MINH

TEL: 08 54318330

QUẬN 8 - T.P. HỒ CHÍ MINH

CHỦ TRÌ THIẾT KẾ / DESIGN PROMOTER:	
Eng. NGUYỄN TRUNG KIẾN	
KIỂM TRA / CHECKER:	
Eng. VÕ THANH VỊ	
THIẾT KẾ / DESIGNER:	
Eng. NGUYỄN ĐĂNG TRƯỜNG	

CÔNG TRÌNH / PROJECT		
NHÀ XƯỞNG XÂY DỰNG SẴN		
MỤC ĐÍCH / LOCATION		
HANG MỤC / ITEM		
NHÀ XƯỞNG 4		
TÊN BẢN VẼ / DRAWING TITLE		
MẶT CẮT C-C		
NGÀY HOÀN THÀNH / FINISHED DATE	TỶ LỆ / SCALE	KÝ HIỆU BẢN VẼ / DRAWING NO.
06-2016	1/100	11

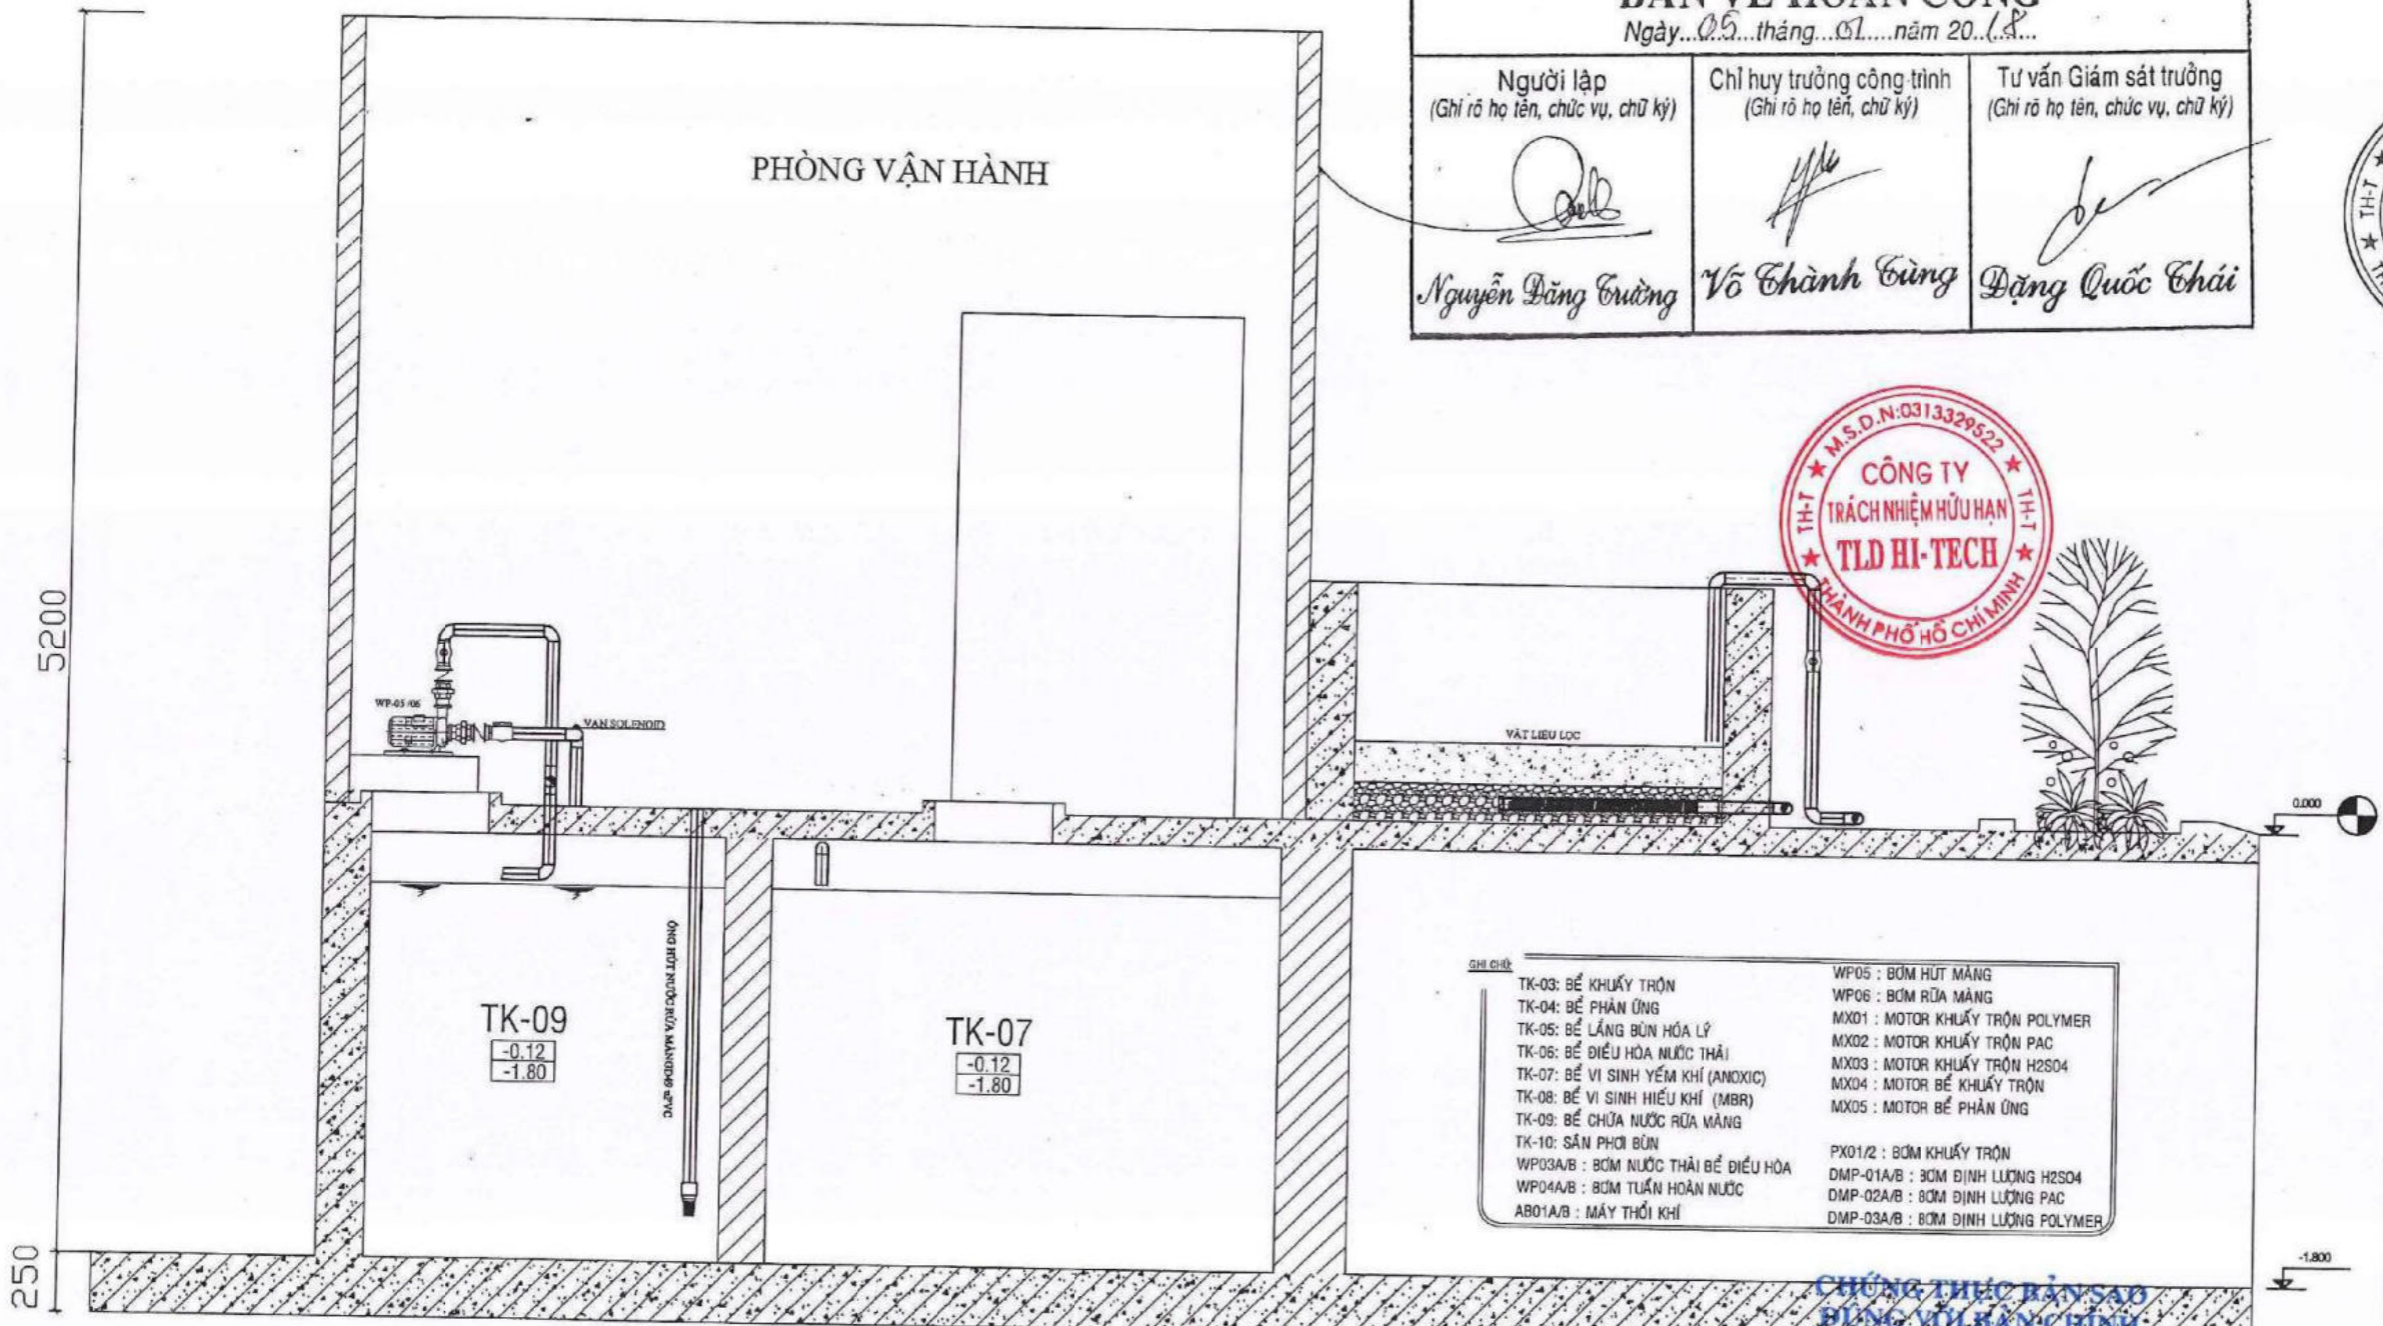

- GHI CHÚ**
- TK-03: BỂ KHUẤY TRỘN
  - TK-04: BỂ PHẢN ỨNG
  - TK-05: BỂ LẮNG Bùn HÓA LÝ
  - TK-06: BỂ ĐIỀU HÒA NƯỚC THẢI
  - TK-07: BỂ VI SINH YẾM KHÍ (ANOXIC)
  - TK-08: BỂ VI SINH HIẾU KHÍ (MBR)
  - TK-09: BỂ CHỨA NƯỚC RỬA MĂNG
  - TK-10: SÀN PHỐI Bùn
  - WP03A/B: BƠM NƯỚC THẢI BỂ ĐIỀU HÒA
  - WP04A/B: BƠM TUẦN HOÀN NƯỚC
  - AB01A/B: MÁY THỔI KHÍ
  - WP05: BƠM HÚT MĂNG
  - WP06: BƠM RỬA MĂNG
  - MX01: MOTOR KHUẤY TRỘN POLYMER
  - MX02: MOTOR KHUẤY TRỘN PAC
  - MX03: MOTOR KHUẤY TRỘN H2SO4
  - MX04: MOTOR BỂ KHUẤY TRỘN
  - MX05: MOTOR BỂ PHẢN ỨNG
  - PX01/2: BƠM KHUẤY TRỘN
  - DMP-01A/B: BƠM ĐỊNH LƯỢNG H2SO4
  - DMP-02A/B: BƠM ĐỊNH LƯỢNG PAC
  - DMP-03A/B: BƠM ĐỊNH LƯỢNG POLYMER

**CHỨNG THỰC BẢN SAO ĐÚNG NỘI DUNG CHÍNH**

Số 16278... Quyển số: ... SCT/BS

Ngày: 04-05-2022

**CÔNG CHỨNG VIỆN VPCC QUẬN 8**

VĂN PHÒNG CÔNG CHỨNG QUẬN 8

QUẬN 8 - T.P. HỒ CHÍ MINH

*Nguyễn Đình Môn*

**BẢN SAO**

**CÔNG TY CỔ PHẦN CÔNG NGHỆ THIẾT BỊ DỊCH VỤ VÀ MÔI TRƯỜNG ANH THUY**

**BẢN VẼ HOÀN CÔNG**  
Ngày...05...tháng...01...năm 20...18...

Người lập (Ghi rõ họ tên, chức vụ, chữ ký)	Chỉ huy trưởng công trình (Ghi rõ họ tên, chữ ký)	Tư vấn Giám sát trưởng (Ghi rõ họ tên, chức vụ, chữ ký)
Nguyễn Đăng Cường	Võ Thành Cường	Đặng Quốc Chiến

GHI CHÚ (NOTE)  
- KHÔNG ĐO BẢN VẼ  
- NO DRAWING MEASUREMENT  
- TẤT CẢ KÍCH THƯỚC PHẢI ĐỐI CHIẾU THỰC TẾ  
- ALL DIMENSION MUST BE ACTUAL COMPARISON

MỤC ĐÍCH PHÁT HÀNH  
ISSUANCE PURPOSE

THIẾT KẾ CƠ SỞ	<input type="checkbox"/>	BASIC DESIGN
TRÌNH DUYỆT	<input type="checkbox"/>	APPROVAL
THAM KHẢO	<input type="checkbox"/>	REFERENCE
THI CÔNG	<input type="checkbox"/>	CONSTRUCTION
HIỆU CHỈNH	<input type="checkbox"/>	REVISION
HOÀN CÔNG	<input checked="" type="checkbox"/>	AS - BUILT


CHỦ ĐẦU TƯ / OWNER

**CÔNG TY TNHH TLD HI-TECH**  
TLD HI-TECH COMPANY LIMITED (TLD HI-TECH)

VIA BIỂU LOCATION  
10 KINH LƯƠNG ĐƯỜNG KHU CÔNG NGHỆ CAO, Q.9, TP. HỒ CHÍ MINH

**CÔNG TY TRÁCH NHIỆM HỮU HẠN TLD HI-TECH**  
THÀNH PHỐ HỒ CHÍ MINH

**PHƯỚC THẠNH CONSTRUCTION CORPORATION**  
21, No.24 St., Hinh Lam Residential Area,  
Binh Hung Ward, Binh Chanh Dist., HCMC  
08 54318330 08 54318331  
ptcons@ptcons.com 08 54318332  
www.ptcons.com 0303 615482

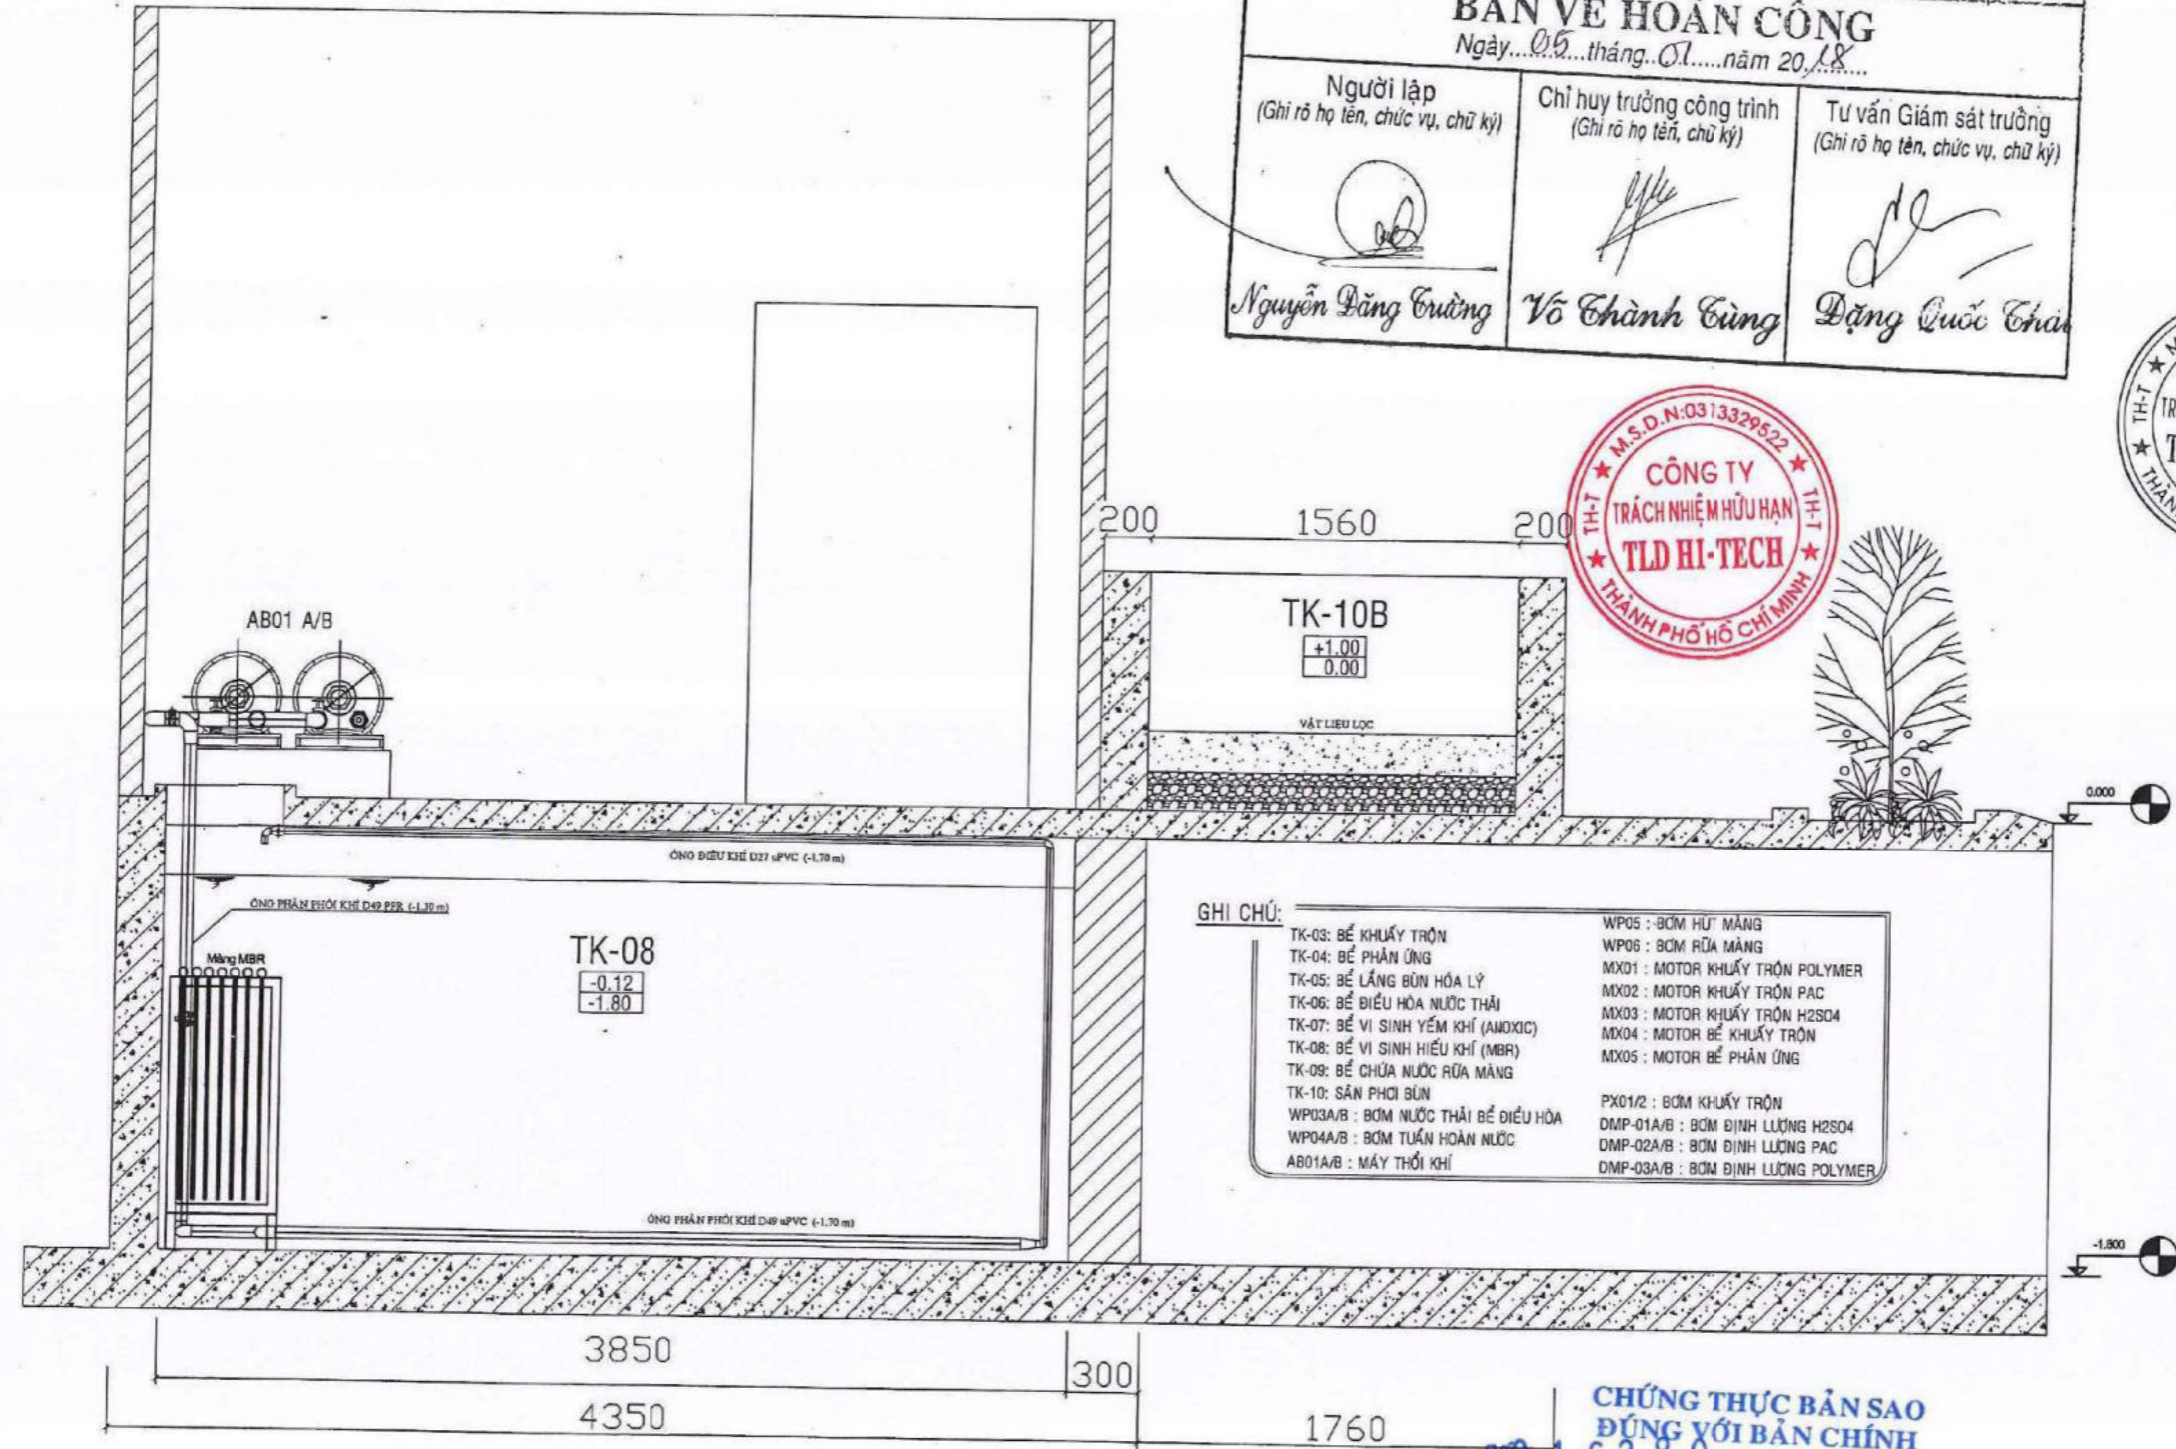

**CÔNG TY TRÁCH NHIỆM HỮU HẠN TLD HI-TECH**  
THÀNH PHỐ HỒ CHÍ MINH

**CÔNG TY TRÁCH NHIỆM HỮU HẠN TLD HI-TECH**  
THÀNH PHỐ HỒ CHÍ MINH

Nguyễn Thị Mai

**MẶT CẮT C-C**

**CHỨNG THỰC BẢN SAO ĐÚNG VỚI BẢN CHÍNH**  
Số...1...6.2.8.0...Quyển số: 05...SCT/BS  
Ngày: 04-05-2022

**CÔNG CHỨNG VIỆN VPCC QUẬN 8**

**VĂN PHÒNG CÔNG CHỨNG QUẬN 8**  
QUẬN 8 - T.P. HỒ CHÍ MINH

Nguyễn Đình Môn

**ĐƠN VỊ THỰC HIỆN / CONTRACTOR:**

**CÔNG TY CỔ PHẦN CÔNG NGHỆ THIẾT BỊ DỊCH VỤ VÀ MÔI TRƯỜNG ANH THUY**  
77 NGUYỄN CÔNG HÒAN QUẬN THỦY GIANG, HCMC  
TEL: (04) 38097011, WEB: ANH-THUY-TECH.VN


CHỦ TRÌ THIẾT KẾ / DESIGN PROMOTER:	
Eng. NGUYỄN TRUNG KIẾN	
KIỂM TRA / CHECKER:	
Eng. VŨ THANH VI	
THIẾT KẾ / DESIGNER:	
Eng. NGUYỄN ĐĂNG TRƯỜNG	

CÔNG TRÌNH / PROJECT	NHÀ XƯỜNG XÂY DỰNG SẴN	
VIA BIỂU LOCATION	10 KINH LƯƠNG ĐƯỜNG KHU CÔNG NGHỆ CAO, Q.9, TP. HỒ CHÍ MINH	
HANG MUCITEM	NHÀ XƯỜNG 4	
TÊN BẢN VẼ / DRAWING TITLE	MẶT CẮT A-A	
NGÀY HOÀN THÀNH / FINISHED DATE	TỶ LỆ / SCALE	KÝ HIỆU BẢN VẼ / DRAWING NO.
06-2016	1/100	52



# SƠ ĐỒ CÔNG NGHỆ HỆ THỐNG XỬ LÝ KHÍ THẢI

CÔNG SUẤT: 12.000 CMH

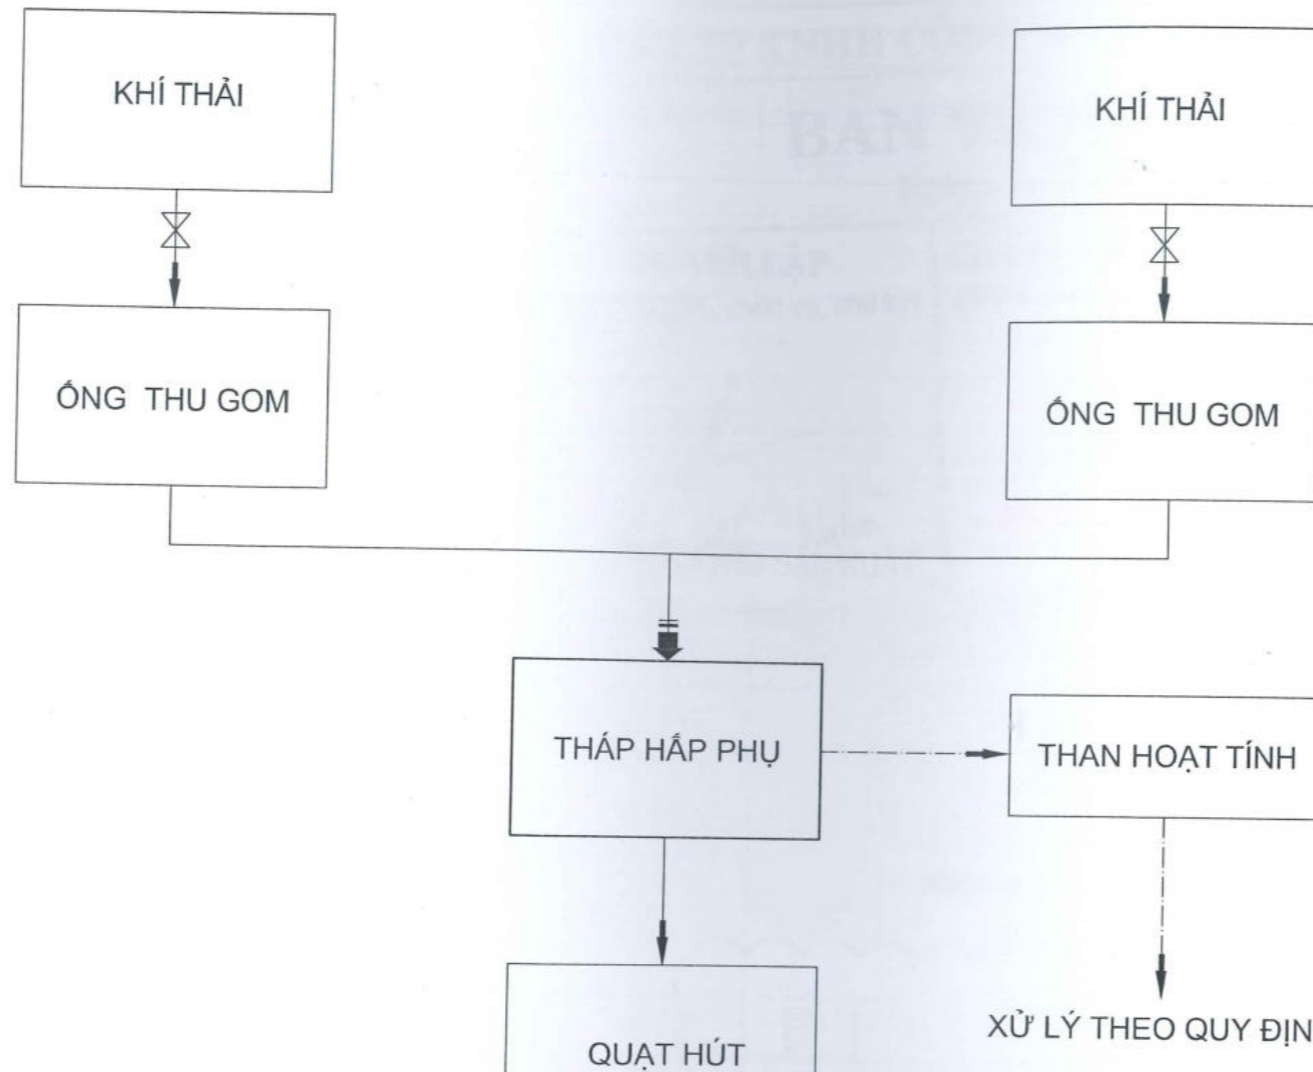

**CÔNG TY TNHH CÔNG NGHỆ MÔI TRƯỜNG NÔNG LÂM**  
**BẢN VẼ HOÀN CÔNG**  
 Ngày.....tháng.....năm.....

<p><b>NGƯỜI LẬP</b> (Ghi rõ họ tên, chức vụ, chữ ký)</p> <p>ÔNG THẢI</p> <p><i>Nguyễn Hữu Nghĩa</i></p>	<p><b>CHỈ HUY TRƯỞNG CÔNG TRÌNH</b> (Ghi rõ họ tên, chức vụ, chữ ký)</p> <p><i>Nguyễn Song Thượng</i></p>	<p><b>GIÁM SÁT CHỦ ĐẦU TƯ</b> (Ghi rõ họ tên, chức vụ, chữ ký)</p> <p><i>Lê Thị Hồng Yến</i></p>
---	---	--

NGUỒN TIẾP NHẬN

CHỦ ĐẦU TƯ - THE OWNER: CÔNG TY TNHH CCL DESIGN VINA	
ĐỊA CHỈ / ADDRESS: Nhà xưởng số 4, Lô 1-3b-1.4, Đường N6, Khu Công Nghệ Cao, Phường Tăng Nhơn Phú, Thành phố Hồ Chí Minh, Việt Nam	
GIÁM ĐỐC / DIRECTOR: CCL DESIGN VINA <i>Lê Thị Hồng Yến</i> Sales & Marketing Director	
MỤC ĐÍCH PHÁT HÀNH - PURPOSE OF ISSUE: THAM KHẢO / REFERENCE <input type="checkbox"/> THIẾT KẾ CƠ SỞ / PRELIMINARY DESIGN <input type="checkbox"/> THIẾT KẾ THI CÔNG / BUILDING DESIGN <input type="checkbox"/> THIẾT KẾ KẾT CẤU / CONSTRUCTION DESIGN <input type="checkbox"/> BẢN VẼ HOÀN CÔNG / AS-BUILT DRAWING <input checked="" type="checkbox"/>	
CHỈNH SỬA - REVISION: NGÀY - DATE: LÀN - REV: MÔ TẢ - DESCRIPTION:	
GHI CHÚ - NOTES: Chỉ theo kích thước đã được xác định. Phải thông báo cho thiết kế những khác biệt về kích thước, nếu phát hiện được trước khi lắp đặt. Only figured dimension are to be worked from. Discrepancies must be reported immediately to the designer before proceeding.	
TƯ VẤN THIẾT KẾ - DESIGN CONSULTANCY:  <b>NÔNG LÂM</b> ENVIRONMENTAL TECHNOLOGY CO., LTD Văn Phòng: Riverside, Hiệp Bình Phước Ward, Thủ Đức Dist, HCMC Tel: (028) 7300 8768 Fax: (028) 7300 8755 Website: nonglam.com Facebook: nonglam.com	
TỔNG GIÁM ĐỐC - GENERAL DIRECTOR: PHAN TUẤN TRIỀU	
CHỦ TRÌ - DESIGN MANAGER: NGUYỄN SONG THƯỢNG	
KIỂM TRA - CHECK BY: NGUYỄN SONG THƯỢNG	
THIẾT KẾ - DESIGNER: NGUYỄN SONG THƯỢNG	
VẼ - DRAW: NGUYỄN HỮU NGHĨA	
TÊN DỰ ÁN - PROJECT NAME: NHÀ MÁY CCL	
ĐỊA ĐIỂM - LOCATION: Khu Công Nghệ Cao, Phường Tăng Nhơn Phú, Thành phố Hồ Chí Minh, Việt Nam	
HẠNG MỤC - ITEM: HỆ THỐNG XỬ LÝ KHÍ THẢI	
CÔNG SUẤT (M <sup>3</sup> /GIỜ) - CAPACITY(CMH):	
TÊN BẢN VẼ - DRAWING TITLE: SƠ ĐỒ CÔNG NGHỆ HỆ THỐNG XỬ LÝ KHÍ THẢI	
TỶ LỆ: SCALE: 1/100	KÍCH CỠ: SIZE: A3
NGÀY: DATE: 2025	
BẢN VẼ SỐ: DRAWING NO.: CL-01	REV 4a

# MẶT BẰNG BỆ ĐỒ THIẾT BỊ HỆ THỐNG XỬ LÝ KHÍ THẢI



CÔNG SUẤT : 12.000 CMH

**CÔNG TY TNHH CÔNG NGHỆ MÔI TRƯỜNG NÔNG LÂM**

**BẢN VẼ HOÀN CÔNG**

Ngày.....tháng.....năm.....

<b>NGƯỜI LẬP</b> (Ghi rõ họ tên, chức vụ, chữ ký)   NGUYỄN XUÂN NÀNH NHÀ XƯỞNG SẢN XUẤT	<b>CHỈ HUY TRƯỞNG CÔNG TRÌNH</b> (Ghi rõ họ tên, chức vụ, chữ ký)   NGUYỄN SONG THƯƠNG	<b>GIÁM SÁT CHỦ ĐẦU TƯ</b> (Ghi rõ họ tên, chức vụ, chữ ký)   LÊ THỊ HỒNG YẾN Sales & Marketing Director
--	--	---

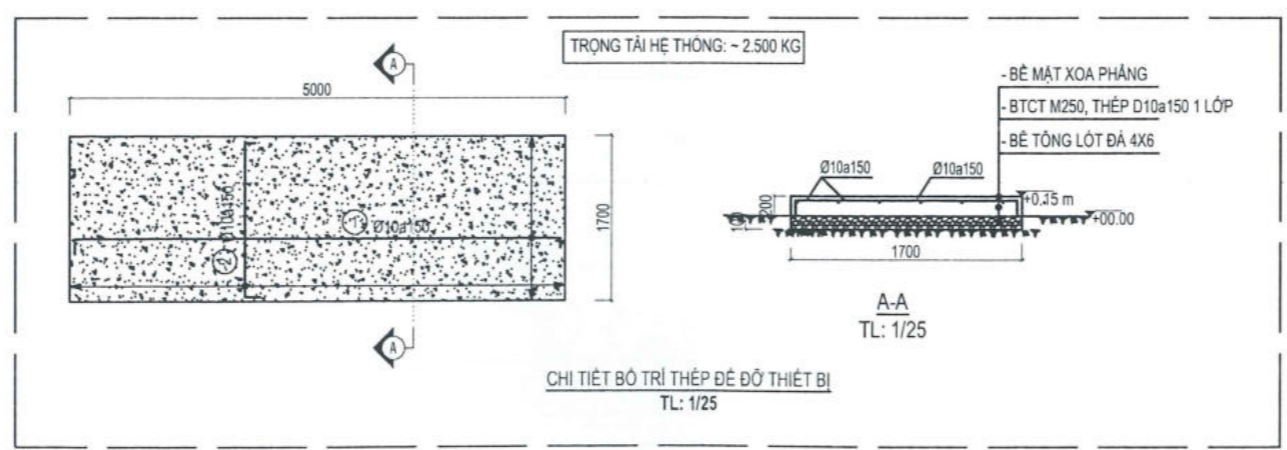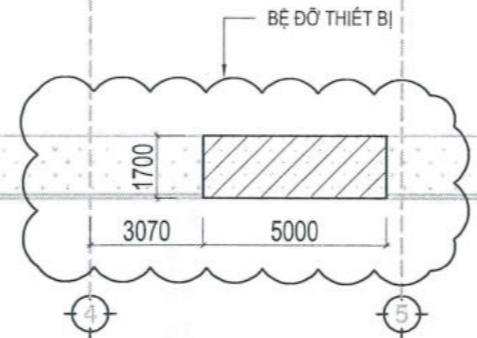

CHỦ ĐẦU TƯ - THE OWNER:  
CÔNG TY TNHH CCL DESIGN VINA

ĐỊA CHỈ / ADDRESS:  
Nhà xưởng số 4, Lô 1-3b-1.4, Đường N6, Khu Công Nghệ Cao,  
Phường Tăng Nhơn Phú, Thành phố Hồ Chí Minh, Việt Nam

GIÁM ĐỐC / DIRECTOR:  
LÊ THỊ HỒNG YẾN  
Sales & Marketing Director

MỤC ĐÍCH PHÁT HÀNH - PURPOSE OF ISSUE:

THAM KHẢO / REFERENCE	<input type="checkbox"/>
THIẾT KẾ CƠ SỞ / PRELIMINARY DESIGN	<input type="checkbox"/>
THIẾT KẾ THI CÔNG / BUILDING DESIGN	<input type="checkbox"/>
THIẾT KẾ KẾT CẤU / CONSTRUCTION DESIGN	<input type="checkbox"/>
BẢN VẼ HOÀN CÔNG / AS-BUILT DRAWING	<input checked="" type="checkbox"/>

CHỈNH SỬA - REVISION:

NGÀY - DATE	LẦN - REV.	MÔ TẢ - DESCRIPTION

GHI CHÚ - NOTES:  
Chỉ theo kích thước đã được xác định. Phải thông báo cho thiết kế những khác biệt về kích thước, nếu phát hiện được trước khi bản hành.  
Only figured dimension are to be worked from. Discrepances must be reported immediately to the designer before proceeding.

TƯ VẤN THIẾT KẾ - DESIGN CONSULTANCY:

**NÔNG LÂM**  
ENVIRONMENTAL TECHNOLOGY CO., LTD

Văn Phòng: Phường Hiệp Bình Chánh, Quận Thủ Đức, HCMC  
Tel: (028) 7300 8766 Fax: (028) 7300 8755  
Website: moltruongnonglam.com

TỔNG GIÁM ĐỐC - GENERAL DIRECTOR:  
PHAN TUẤN TRIỀU

CHỦ TRÌ - DESIGN MANAGER:  
NGUYỄN SONG THƯƠNG

KIỂM TRA - CHECK BY:  
NGUYỄN SONG THƯƠNG

THIẾT KẾ - DESIGNER:  
NGUYỄN SONG THƯƠNG

VẼ - DRAW:  
NGUYỄN HỮU NGHĨA

TÊN DỰ ÁN - PROJECT NAME:  
NHÀ MÁY CCL

ĐỊA ĐIỂM - LOCATION:  
Khu Công Nghệ Cao, Phường Tăng Nhơn Phú,  
Thành phố Hồ Chí Minh, Việt Nam

HẠNG MỤC - ITEM:  
HỆ THỐNG XỬ LÝ KHÍ THẢI

CÔNG SUẤT (M<sup>3</sup>/GIỜ) - CAPACITY (CMH):

TÊN BẢN VẼ - DRAWING TITLE:  
MẶT BẰNG BỆ ĐỒ THIẾT BỊ  
HỆ THỐNG XỬ LÝ KHÍ THẢI

TỶ LỆ: SCALE: 1/100	KÍCH CỠ: SIZE: A3	NGÀY: DATE: 2025
------------------------	----------------------	---------------------

BẢN VẼ SỐ: CL-02      REV 4a

# MẶT BẰNG TỔNG THỂ HỆ THỐNG XỬ LÝ KHÍ THẢI


CÔNG SUẤT : 12.000 CMH

**CÔNG TY TNHH CÔNG NGHỆ MÔI TRƯỜNG NÔNG LÂM**

## BẢN VẼ HOÀN CÔNG

Ngày.....tháng.....năm.....

<b>NGƯỜI LẬP</b> (Ghi rõ họ tên, chức vụ, chữ ký)  <i>Nguyễn Hòa Nghĩa</i>	<b>CHỈ HUY TRƯỞNG CÔNG TRÌNH</b> (Ghi rõ họ tên, chức vụ, chữ ký)  <i>Nguyễn Song Thượng</i>	<b>GIÁM SÁT CHỦ ĐẦU TƯ</b> (Ghi rõ họ tên, chức vụ, chữ ký)  <i>Lê Thị Hồng Yến</i>
---	---	--

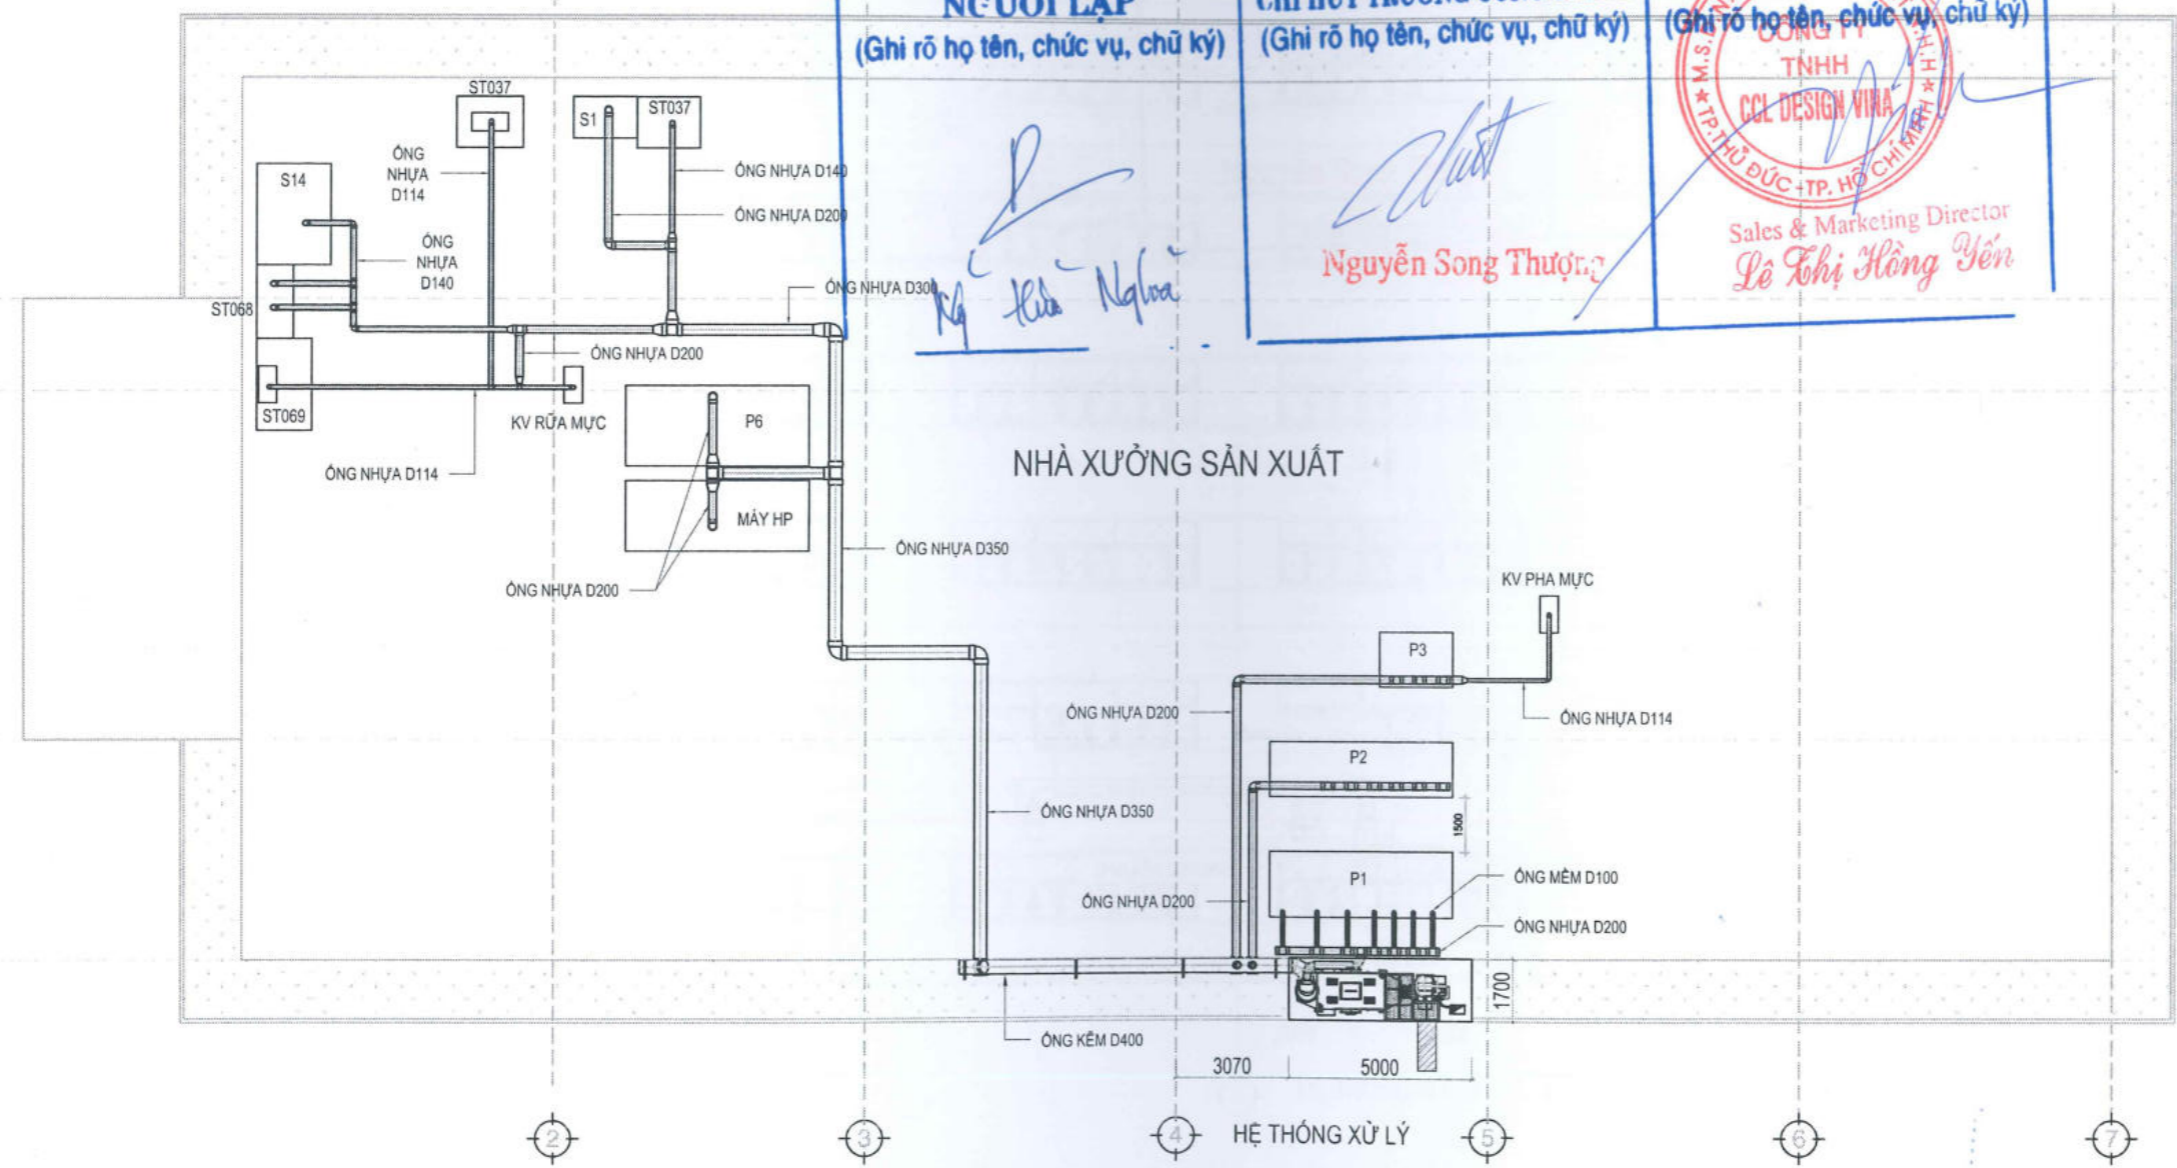

CHỦ ĐẦU TƯ - THE OWNER:  
CÔNG TY TNHH CCL DESIGN VINA

Địa chỉ / ADDRESS:  
Nhà xưởng số 4, Lô 1-3b-1, 4, Đường Nguyễn Công Nghệ Cao,  
Phường Tăng Nhơn Phú, Thành phố Hồ Chí Minh, Việt Nam

GIÁM ĐỐC / DIRECTOR:  
*Lê Thị Hồng Yến*  
Sales & Marketing Director

MỤC ĐÍCH PHÁT HÀNH / PURPOSE OF ISSUE:

THAM KHẢO / REFERENCE	<input type="checkbox"/>
THIẾT KẾ CƠ SỞ / PRELIMINARY DESIGN	<input type="checkbox"/>
THIẾT KẾ THI CÔNG / BUILDING DESIGN	<input type="checkbox"/>
THIẾT KẾ KẾT CẤU / CONSTRUCTION DESIGN	<input type="checkbox"/>
BẢN VẼ HOÀN CÔNG / AS-BUILT DRAWING	<input checked="" type="checkbox"/>

CHỈNH SỬA - REVISION:

NGÀY - DATE	LẦN - REV	MÔ TẢ - DESCRIPTION

GIỚI THIỆU - NOTES:  
Chỉ theo kích thước đã được xác định. Phải thông báo cho thiết kế những khác biệt về kích thước, nếu phát hiện được trước khi tiến hành.  
Only figured dimension are to be worked from. Discrepancies must be reported immediately to the designer before processing.

TƯ VẤN THIẾT KẾ - DESIGN CONSULTANCY:

**NÔNG LÂM**  
ENVIRONMENTAL TECHNOLOGY CO., LTD

Văn Phòng: Riverside, Hiệp Bình Phước Ward, Thủ Đức Dist, HCMC  
Tel: (028) 7300 8766 Fax: (028) 7300 8755  
Website: [www.moltruongnonglam.com](http://www.moltruongnonglam.com)  
Fanpage: <https://www.facebook.com/moltruongnonglam.com>

TỔNG GIÁM ĐỐC - GENERAL DIRECTOR:  
**PHAN TUẤN TRIỀU**

CHỦ TRƯỞNG - DESIGN MANAGER:  
**NGUYỄN SONG THƯỢNG**

KIỂM TRA - CHECK BY:  
**NGUYỄN SONG THƯỢNG**

THIẾT KẾ - DESIGNER:  
**NGUYỄN SONG THƯỢNG**

VẼ - DRAW:  
**NGUYỄN HỮU NGHĨA**

TÊN DỰ ÁN - PROJECT NAME:  
**NHÀ MÁY CCL**

Địa điểm - LOCATION:  
Khu Công Nghệ Cao, Phường Tăng Nhơn Phú,  
Thành phố Hồ Chí Minh, Việt Nam

Hàng mục - ITEM:  
**HỆ THỐNG XỬ LÝ KHÍ THẢI**

Công suất (M<sup>3</sup>/Giờ) - Capacity (CMH):

Tên bản vẽ - Drawing Title:  
**MẶT BẰNG TỔNG THỂ HỆ THỐNG XỬ LÝ KHÍ THẢI**

Tỷ lệ / SCALE: 1/100	Kích cỡ / SIZE: A3	Ngày / DATE: 2025
Bản vẽ số / Drawing No.: CL-03	REV	4a

# MẶT ĐỨNG TỔNG THỂ HỆ THỐNG XỬ LÝ KHÍ THẢI

CÔNG SUẤT : 12.000 CMH

**CÔNG TY TNHH CÔNG NGHỆ MÔI TRƯỜNG NÔNG LÂM**


**BẢN VẼ HOÀN CÔNG**

Ngày.....tháng.....năm.....

**NGƯỜI LẬP**  
(Ghi rõ họ tên, chức vụ, chữ ký)

**CHỈ HUY TRƯỞNG CÔNG TRÌNH**  
(Ghi rõ họ tên, chức vụ, chữ ký)

**GIÁM SÁT CHỦ ĐẦU TƯ**  
(Ghi rõ họ tên, chức vụ, chữ ký)

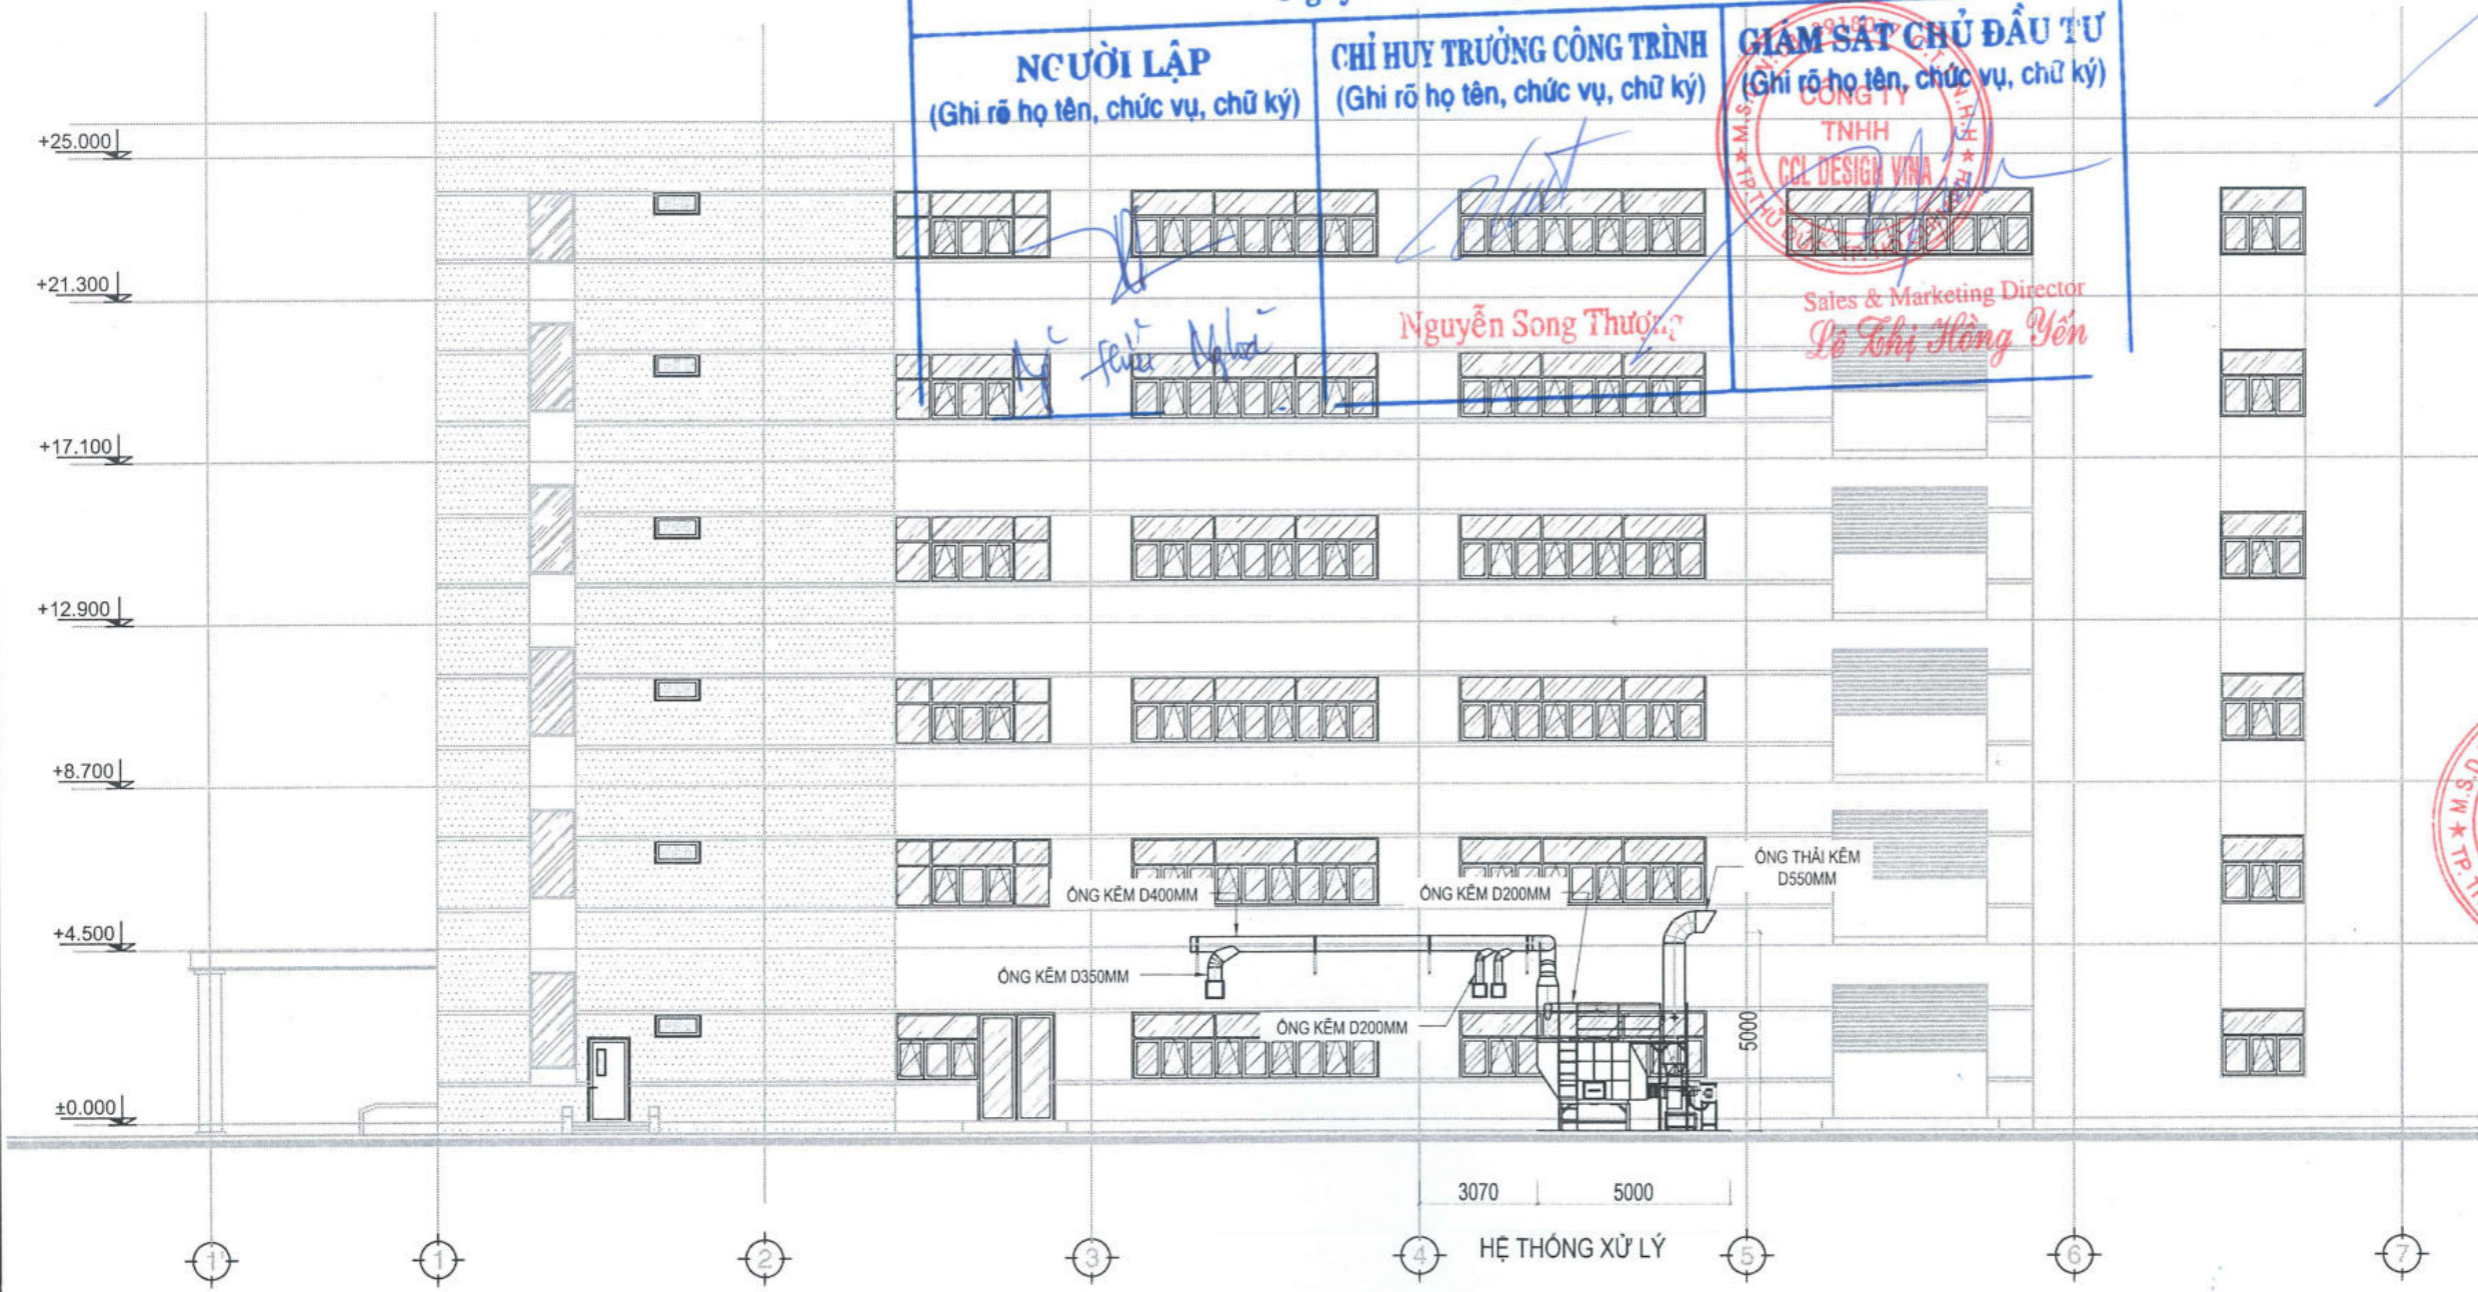

CHỦ ĐẦU TƯ - THE OWNER:  
CÔNG TY TNHH CCL DESIGN VINA

Địa chỉ / ADDRESS:  
Nhà xưởng số 4, Lô 1-3b-14, Đường Võ, Khu Công Nghệ Cao,  
Phường Tăng Nhơn Phú, Thành phố Hồ Chí Minh, Việt Nam

GIÁM ĐỐC / DIRECTOR:  
CCL DESIGN VINA

Sales & Marketing Director  
*Le Thị Hồng Yến*

MỤC ĐÍCH PHÁT HÀNH - PURPOSE OF ISSUE:

THAM KHẢO / REFERENCE

THIẾT KẾ CƠ SỞ / PRELIMINARY DESIGN

THIẾT KẾ THI CÔNG / BUILDING DESIGN

THIẾT KẾ KẾT CẤU / CONSTRUCTION DESIGN

BẢN VẼ HOÀN CÔNG / AS-BUILT DRAWING

CHỈNH SỬA - REVISION:

NGÀY - DATE: LẦN - REV: MÔ TẢ - DESCRIPTION:

GHỊ CHÚ - NOTES:  
Chỉ theo kích thước đã được xác định. Phải thông báo cho thiết kế những khác biệt về kích thước, nếu phát hiện được trước khi tiến hành.  
Only figured dimension are to be worked from. Discrepancies must be reported immediately to the designer before proceeding.

TƯ VẤN THIẾT KẾ - DESIGN CONSULTANCY:

**NÔNG LÂM**  
ENVIRONMENTAL TECHNOLOGY CO., LTD

Van Phuc Riverside, Hiệp Bình Phước Ward, Thủ Đức Dist, HCMC  
Tel: (028) 7300 8766 Fax: (028) 7300 8755  
Website: molnuongnonglam.com  
Facebook: https://www.facebook.com/molnuongnonglam.com

TỔNG GIÁM ĐỐC - GENERAL DIRECTOR:  
**PHAN TUẤN TRIỀU**

CHỦ TRÌ - DESIGN MANAGER:  
**NGUYỄN SONG THƯỢNG**

KIỂM TRA - CHECK BY:  
*Chiet*

NGUYỄN SONG THƯỢNG

THIẾT KẾ - DESIGNER:  
NGUYỄN SONG THƯỢNG

VẼ - DRAW:  
NGUYỄN HỮU NGHĨA

TÊN DỰ ÁN - PROJECT NAME:  
NHÀ MÁY CCL

ĐỊA ĐIỂM - LOCATION:  
Khu Công Nghệ Cao, Phường Tăng Nhơn Phú,  
Thành phố Hồ Chí Minh, Việt Nam

HẠNG MỤC - ITEM:  
HỆ THỐNG XỬ LÝ KHÍ THẢI

CÔNG SUẤT (M<sup>3</sup>/GIỜ) - CAPACITY(CMH):

TÊN BẢN VẼ - DRAWING TITLE:  
MẶT ĐỨNG TỔNG THỂ HỆ THỐNG XỬ LÝ KHÍ THẢI

TỶ LỆ: 1/100 KÍCH CỠ: A3 NGÀY: 2025  
SCALE: 1/100 SIZE: A3 DATE: 2025

BẢN VẼ SỐ: CL-04 REV 4a  
DRAWING NO.: CL-04

# BẢN VẼ LẮP ĐẶT THIẾT BỊ HỆ THỐNG XỬ LÝ KHÍ THẢI

CÔNG SUẤT: 12.000 CMH

## CÔNG TY TNHH CÔNG NGHỆ MÔI TRƯỜNG NÔNG LÂM

### BẢN VẼ HOÀN CÔNG

Ngày.....tháng.....năm.....

NHÀ XƯỞNG SẢN XUẤT

**NGƯỜI LẬP**  
(Ghi rõ họ tên, chức vụ, chữ ký)


**CHỈ HUY TRƯỞNG CÔNG TRÌNH**  
(Ghi rõ họ tên, chức vụ, chữ ký)

**GIÁM SÁT CHỦ ĐẦU TƯ**  
(Ghi rõ họ tên, chức vụ, chữ ký)

*Nguyễn Hữu Nghĩa*


*Nguyễn Song Thượng*

*Lê Thị Hồng Yến*

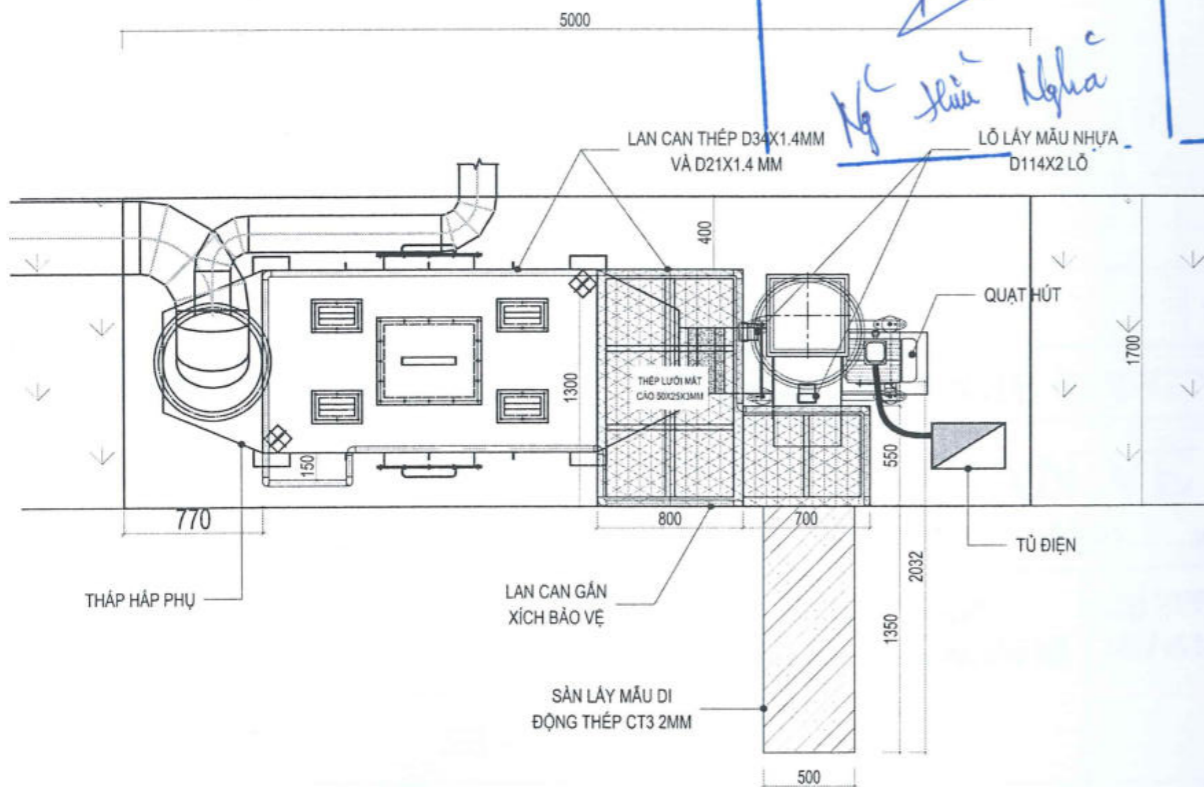

#### MẶT BẰNG

TỶ LỆ: 1/100

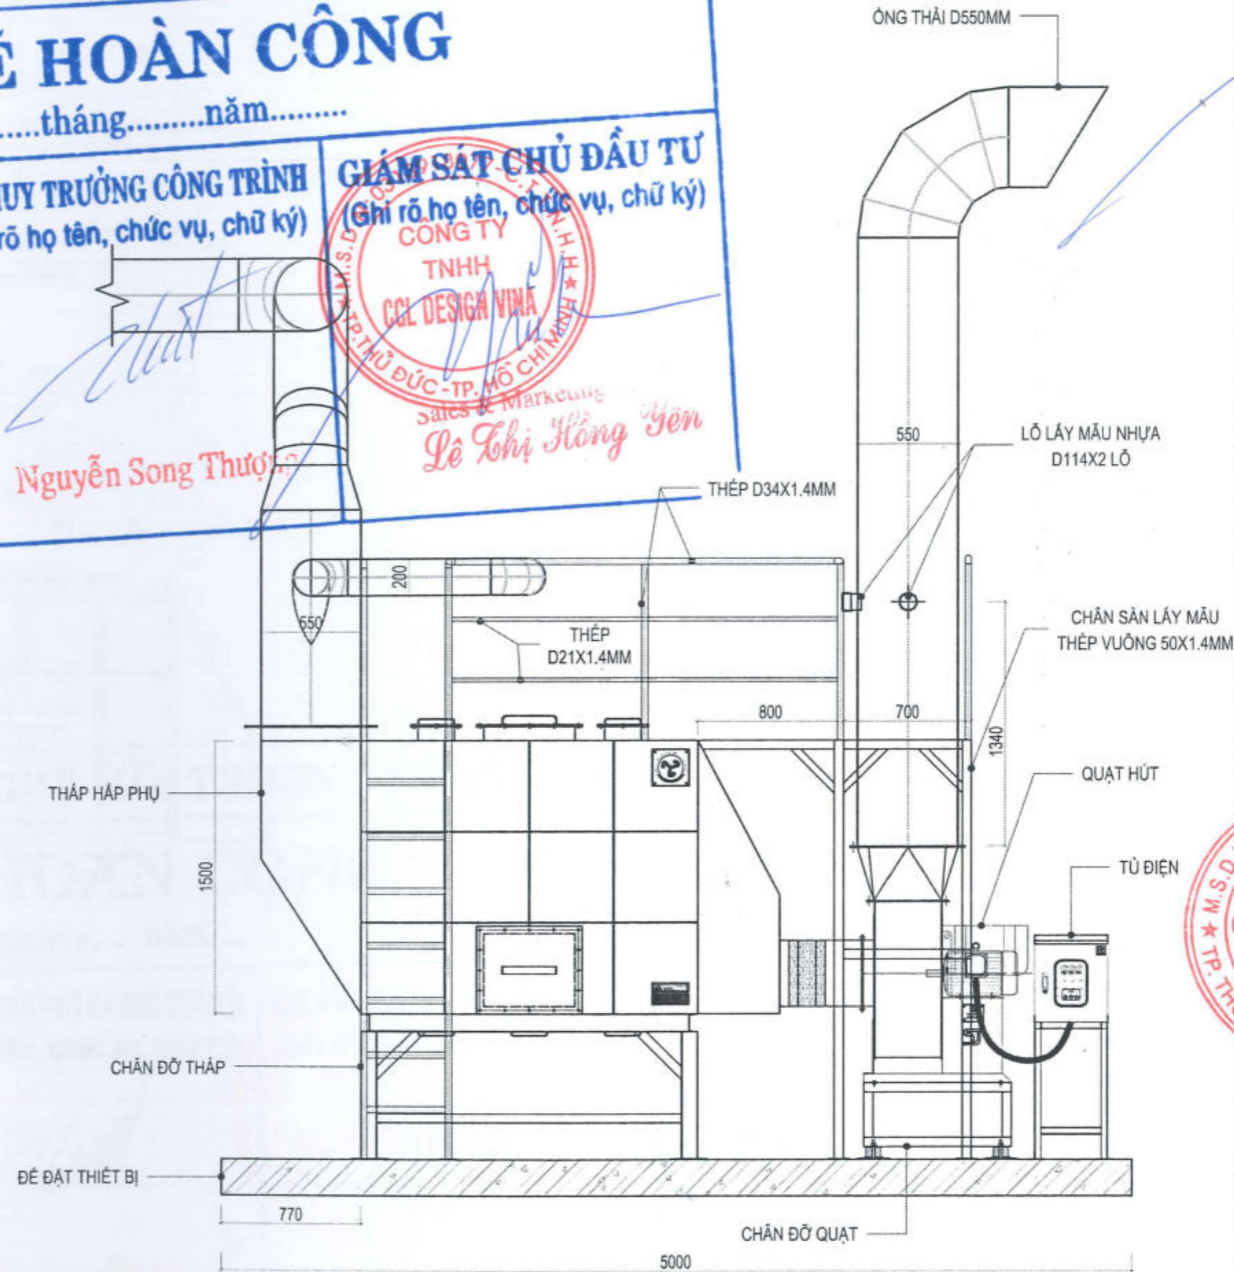

#### MẶT TRƯỚC

TỶ LỆ: 1/100

#### 1- THÁP HẤP PHỤ (APSORPTION TOWER):

- KÍCH THƯỚC (SIZE) : LxWxH = 2850x1500x1000 MM
- ĐỘ DÀY (THICKNESS) : 2.0 MM
- VẬT LIỆU (MATERIAL) : THÉP CT3 PHỦ SƠN EPOXY
- SỐ LƯỢNG (NUMBER) : 01

#### 2- QUẠT HÚT (CENTRIFUGAL FAN):

- CÔNG SUẤT (CAPACITY): P = 7.5 KW
- LƯU LƯỢNG ( FLOW ) : Q = 12.000 M3/H
- CỘT ÁP ( PRESSURE ) : H = 120 KG/M2
- ĐIỆN ÁP ( VOLTAGE ) : 3 PHASE x 380V/50HZ
- SỐ LƯỢNG (NUMBER) : 01

CHỦ ĐẦU TƯ - THE OWNER:  
CÔNG TY TNHH CCL DESIGN VINA

Địa chỉ / ADDRESS:  
Nhà xưởng số 4, Lô 1-3b, 1-4, Đường Số 1, Khu Công Nghệ Cao,  
Phường Tăng Nhơn Phú, Thành phố Hồ Chí Minh, Việt Nam

GIÁM ĐỐC / DIRECTOR:  
*Nguyễn Hữu Nghĩa*

Sales & Marketing Director  
*Lê Thị Hồng Yến*

MỤC ĐÍCH PHÁT HÀNH - PURPOSE OF ISSUE

THAM KHẢO / REFERENCE	<input type="checkbox"/>
THIẾT KẾ CƠ SỞ / PRELIMINARY DESIGN	<input type="checkbox"/>
THIẾT KẾ THI CÔNG / BUILDING DESIGN	<input type="checkbox"/>
THIẾT KẾ KẾT CẤU / CONSTRUCTION DESIGN	<input type="checkbox"/>
BẢN VẼ HOÀN CÔNG / AS-BUILT DRAWING	<input checked="" type="checkbox"/>

CHỈNH SỬA - REVISION:

NGÀY - DATE:	LẦN - REV:	MÔ TẢ - DESCRIPTION:

GHI CHÚ - NOTES:  
Chỉ theo kích thước đã được xác định. Phải thông báo cho thiết kế những khác biệt về kích thước, nếu phát hiện được trước khi sản xuất.  
Only figured dimension are to be worked from. Discrepancies must be reported immediately to the designer before proceeding.

TƯ VẤN THIẾT KẾ - DESIGN CONSULTANCY:

**NÔNG LÂM**  
ENVIRONMENTAL TECHNOLOGY CO., LTD  
Văn Phòng Riverside, Hiệp Bình Phước Ward, Thủ Đức Dist, HCMC  
Tel: (028) 7309 8766 Fax: (028) 7300 8755  
Website: moltrunonglam.com  
Email: info@moltrunonglam.com

TỔNG GIÁM ĐỐC - GENERAL DIRECTOR:  
*Nguyễn Hữu Nghĩa*

PHẠM TUẤN TRIỀU  
CHỦ TRƯỞNG - DESIGN MANAGER:

NGUYỄN SONG THƯỢNG  
KIỂM TRA - CHECK BY:

NGUYỄN SONG THƯỢNG  
THIẾT KẾ - DESIGNER:

NGUYỄN SONG THƯỢNG  
VẼ - DRAW:  
NGUYỄN HỮU NGHĨA

TÊN DỰ ÁN - PROJECT NAME:  
NHÀ MÁY CCL

Địa điểm - LOCATION:  
Khu Công Nghệ Cao, Phường Tăng Nhơn Phú,  
Thành phố Hồ Chí Minh, Việt Nam

Hạng mục - ITEM:  
HỆ THỐNG XỬ LÝ KHÍ THẢI  
CÔNG SUẤT (M<sup>3</sup>/GIỜ) - CAPACITY(CMH):

TÊN BẢN VẼ - DRAWING TITLE:  
BẢN VẼ LẮP ĐẶT THIẾT BỊ  
HỆ THỐNG XỬ LÝ KHÍ THẢI

TỶ LỆ: 1/100 KÍCH CỠ: A3 NGÀY: 2025  
SCALE: 1/100 SIZE: A3 DATE: 2025  
BẢN VẼ SỐ: CL-05 REV 4a  
DRAWING NO.: CL-05